


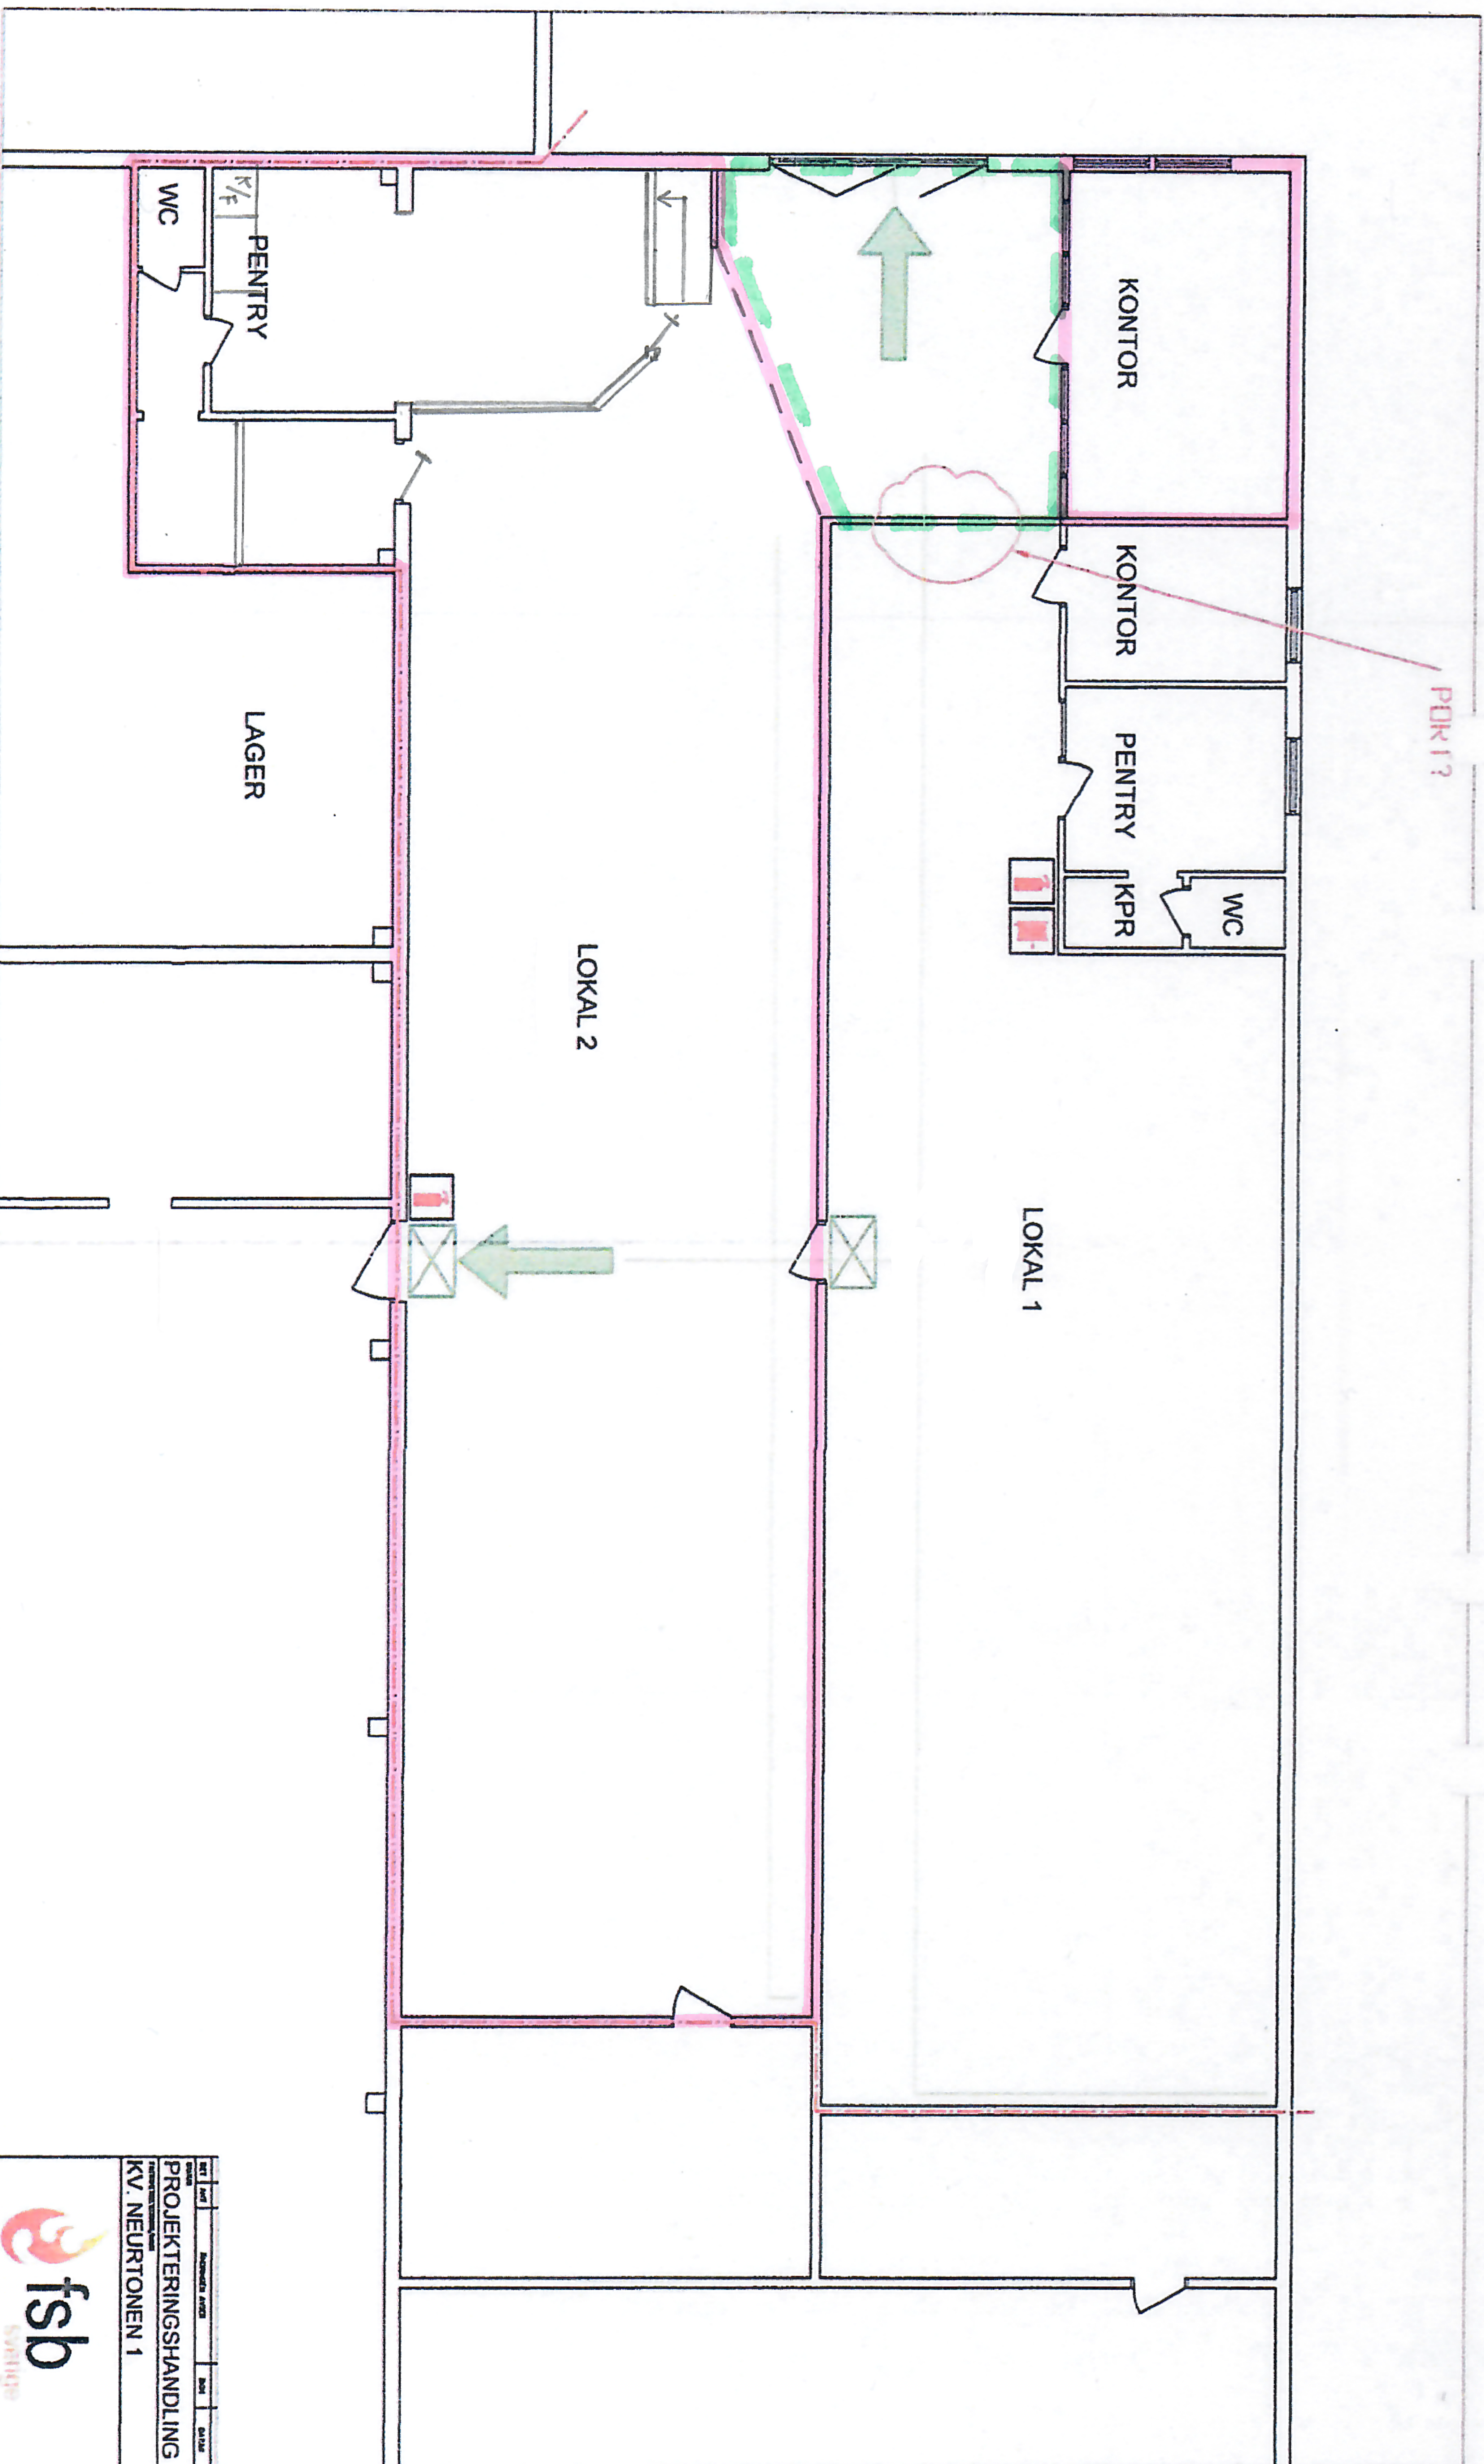

PROJEKTERINGSRITNING		FARGHUSET I YSTAD AB	
BYGGLOVSRTNING			
BYGGRTNING			
RELATIONSRTNING			
SBA-RITNING			
SKISS			
FÖRHANDSKOPIA		Tony Lundahl	

KV. NEURTONEN 1		Förenade Svenska Brandskyddsbolaget AB	
1:100 A3		BR-40.1-111	

