


STADSBYGGNADSKONTORET  
 FALKENBERG  
 2013-03-21  
 DNR 2012-50243

Revidering enl. denna ritning tillhörande  
 bygglov 2012-04-13 § 7014  
 Granskad 2013-03-25  
 Bygglövsnämnden i Falkenbergs kommun.

Delegat: *Klas L*

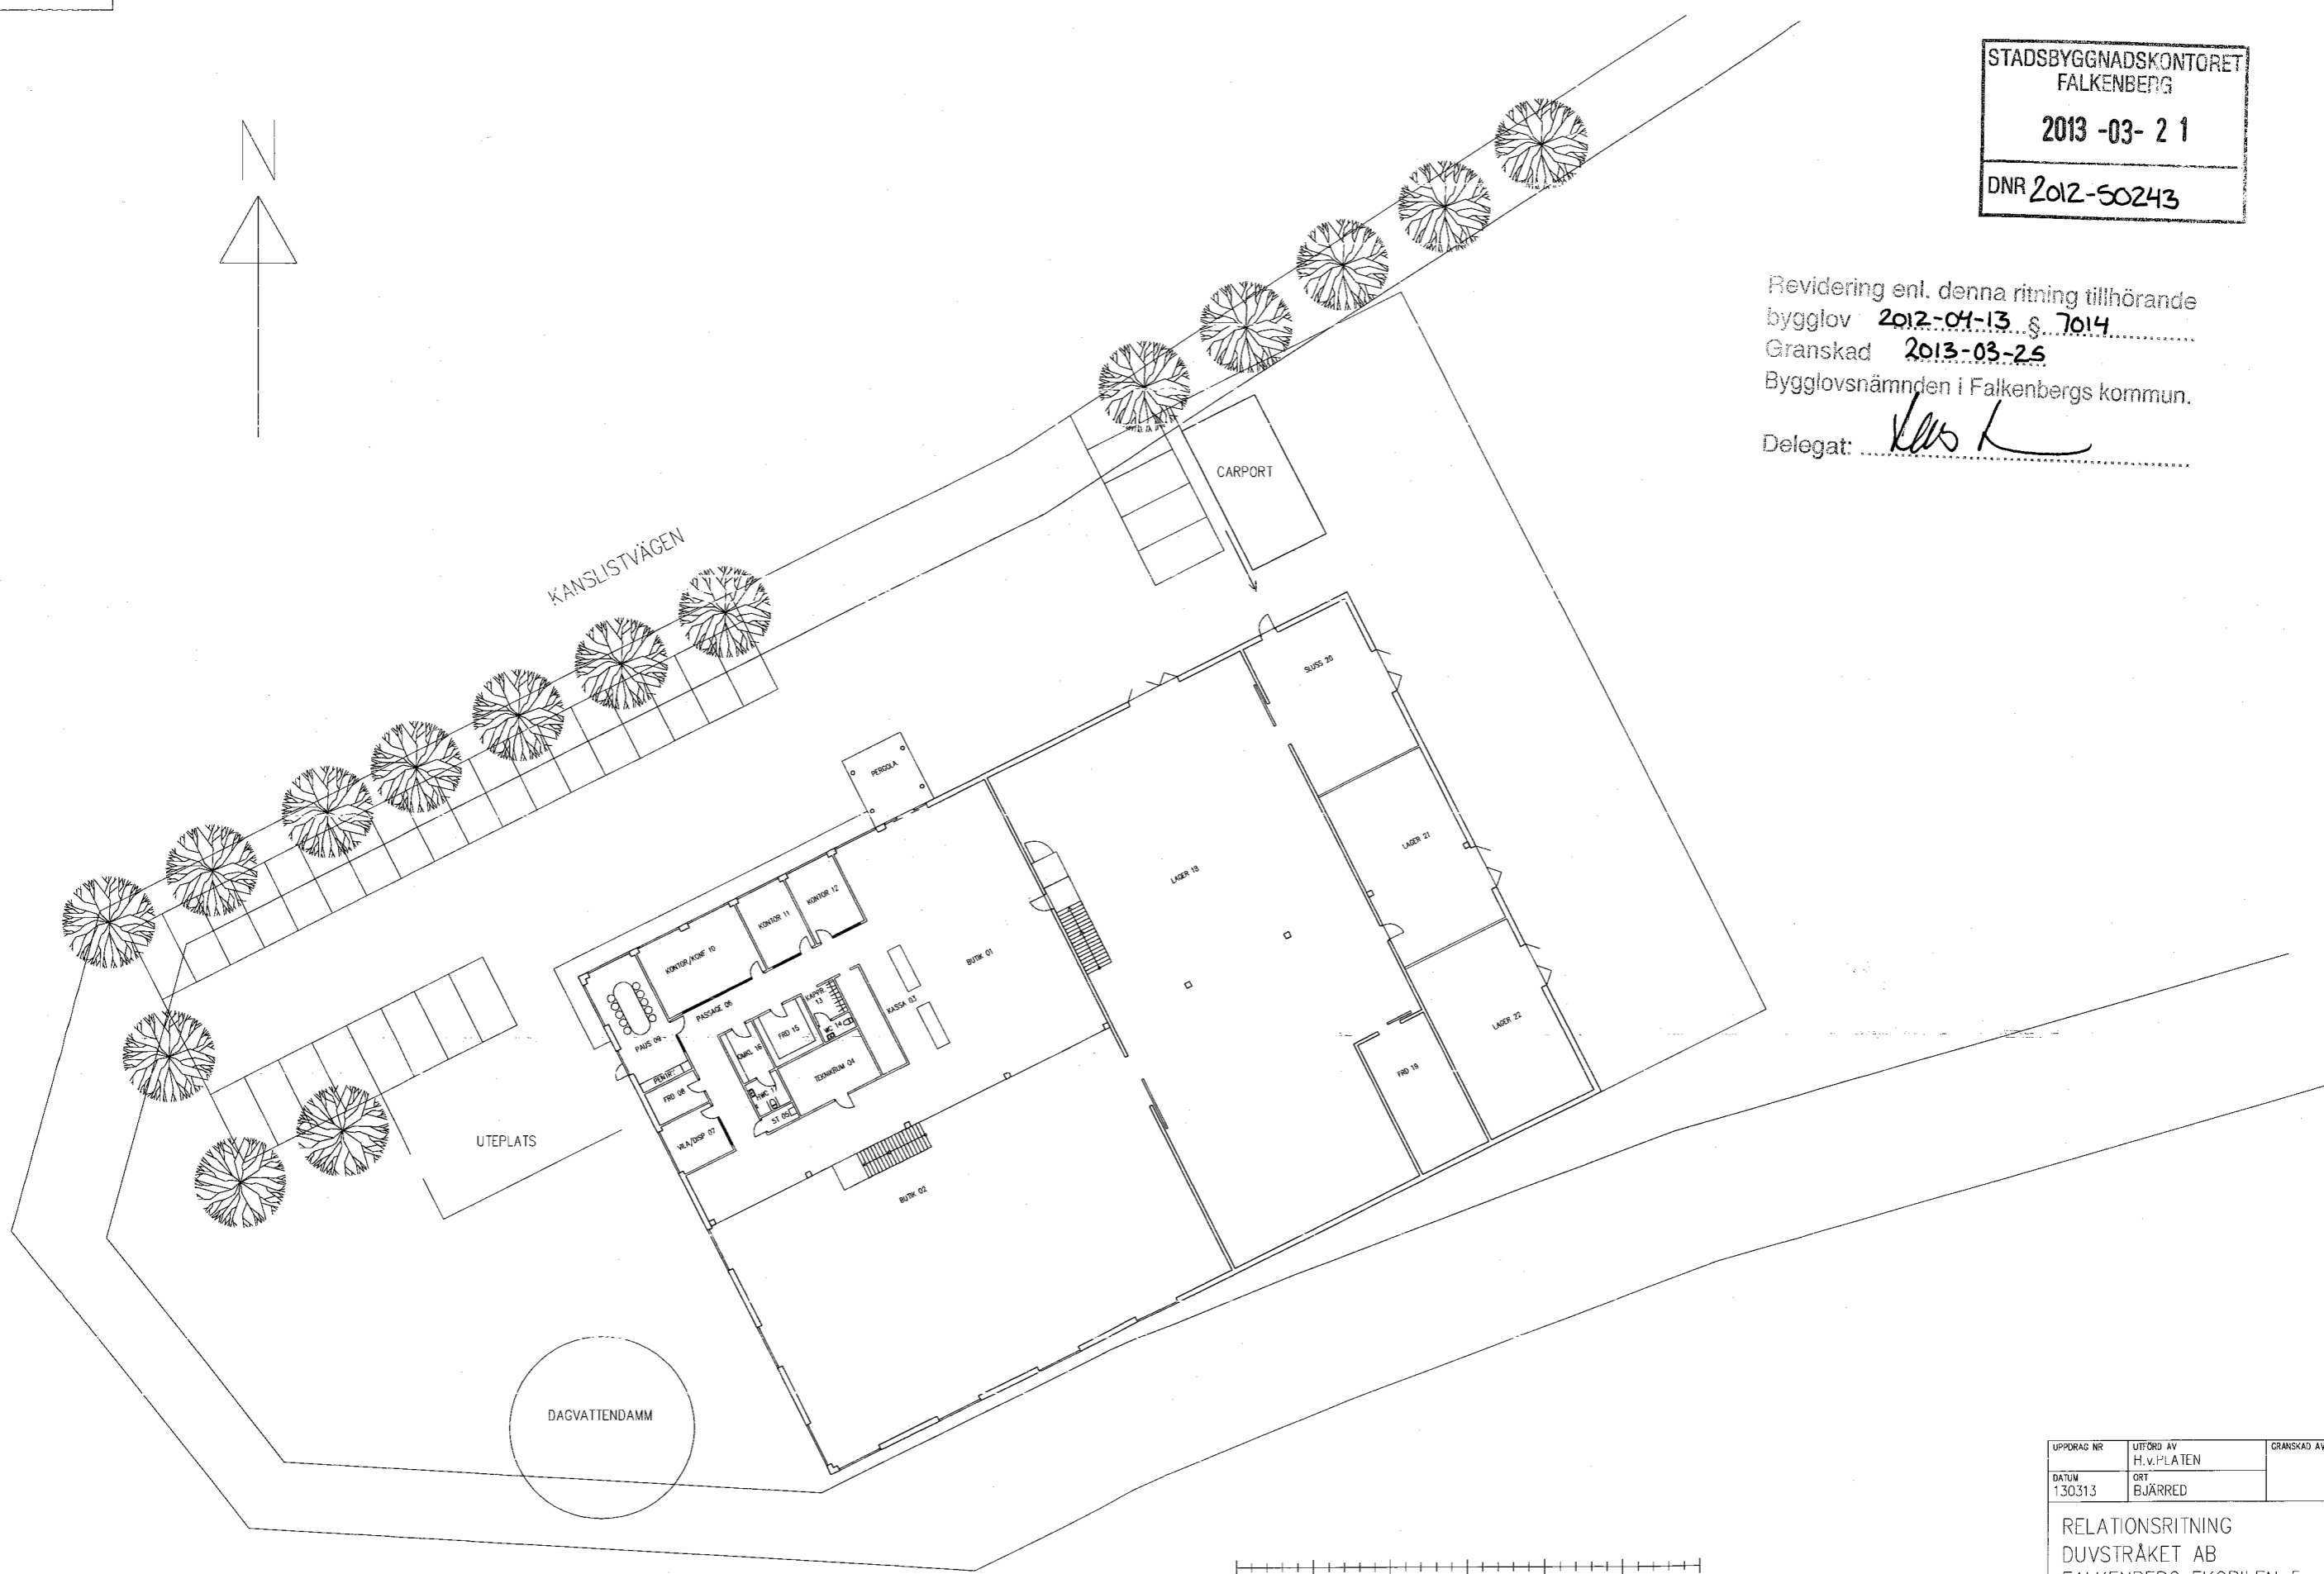

|   |             |             |
|---|-------------|-------------|
| UPPDRAG NR  | UTFÖRD AV   | GRANSKAD AV |
| DATUM   | H.V. PLATEN |             |
| 130313  | ORT         |             |
|   | BJÄRRED     |             |
| RELATIONSRTNING<br>DUVSTRÅKET AB<br>FALKENBERG EKOBILEN 5<br>SITUATIONSPLAN |             |             |
| SKALA   | NUMMER      |             |
| A1-1: 200   |             |             |
| A3-1: 400   |             |             |

