


INFORMATION

▨ Nya väggar


⤵ Ny dörr

⤵ Befintlig dörr

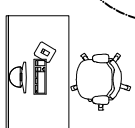

ARBETSBORD 1600x800 MM

ORIENTERINGSPLAN

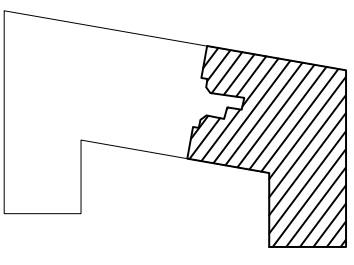

RITNINGEN ÄR BASERAD PÅ ÄLDRE
RITNINGUNDERLAG OCH GÖR INGA ANSPRÅK
PÅ ATT VARA FULLSTÄNDIG.
ALLA MÅTT SKALL UNDERSÖKAS PÅ PLATS.

BET	ANT	ÄNDRINGEN AVSER	SIGN	DATUM
B		Vägg vid 104 och 112 Möbl. mat	HT	2021-12-09
A		DIV	HT	20211208

SKISS

PÅSKBUKETTEN 6

AB 05

ARKITEKTUR & BYGGLÄDNING

Barlito Gurrigsgatan 13 217 74 Malmö www.ab05.se

ARBETSNUMMER	HANDLÄGGARE
2276	HT

DATUM	ANSVARIG
2021-12-07	Gisli Kristjánsson

HÄSTVÄGEN 4 A, MALMÖ

HYRESGÄSTANPASSNING

BOTTENPLAN

SKALA	RITNINGNUMMER	BET
[A3] 1:100	A-40.1-01-02	B



ARBETSPLATSER: 22 st
TYSTA RUM: 3 ST
MÖTESRUM: 4st
WC: 2st

SKALA 1:100

Transaktion 09122115517453623194

Bilaga 3

