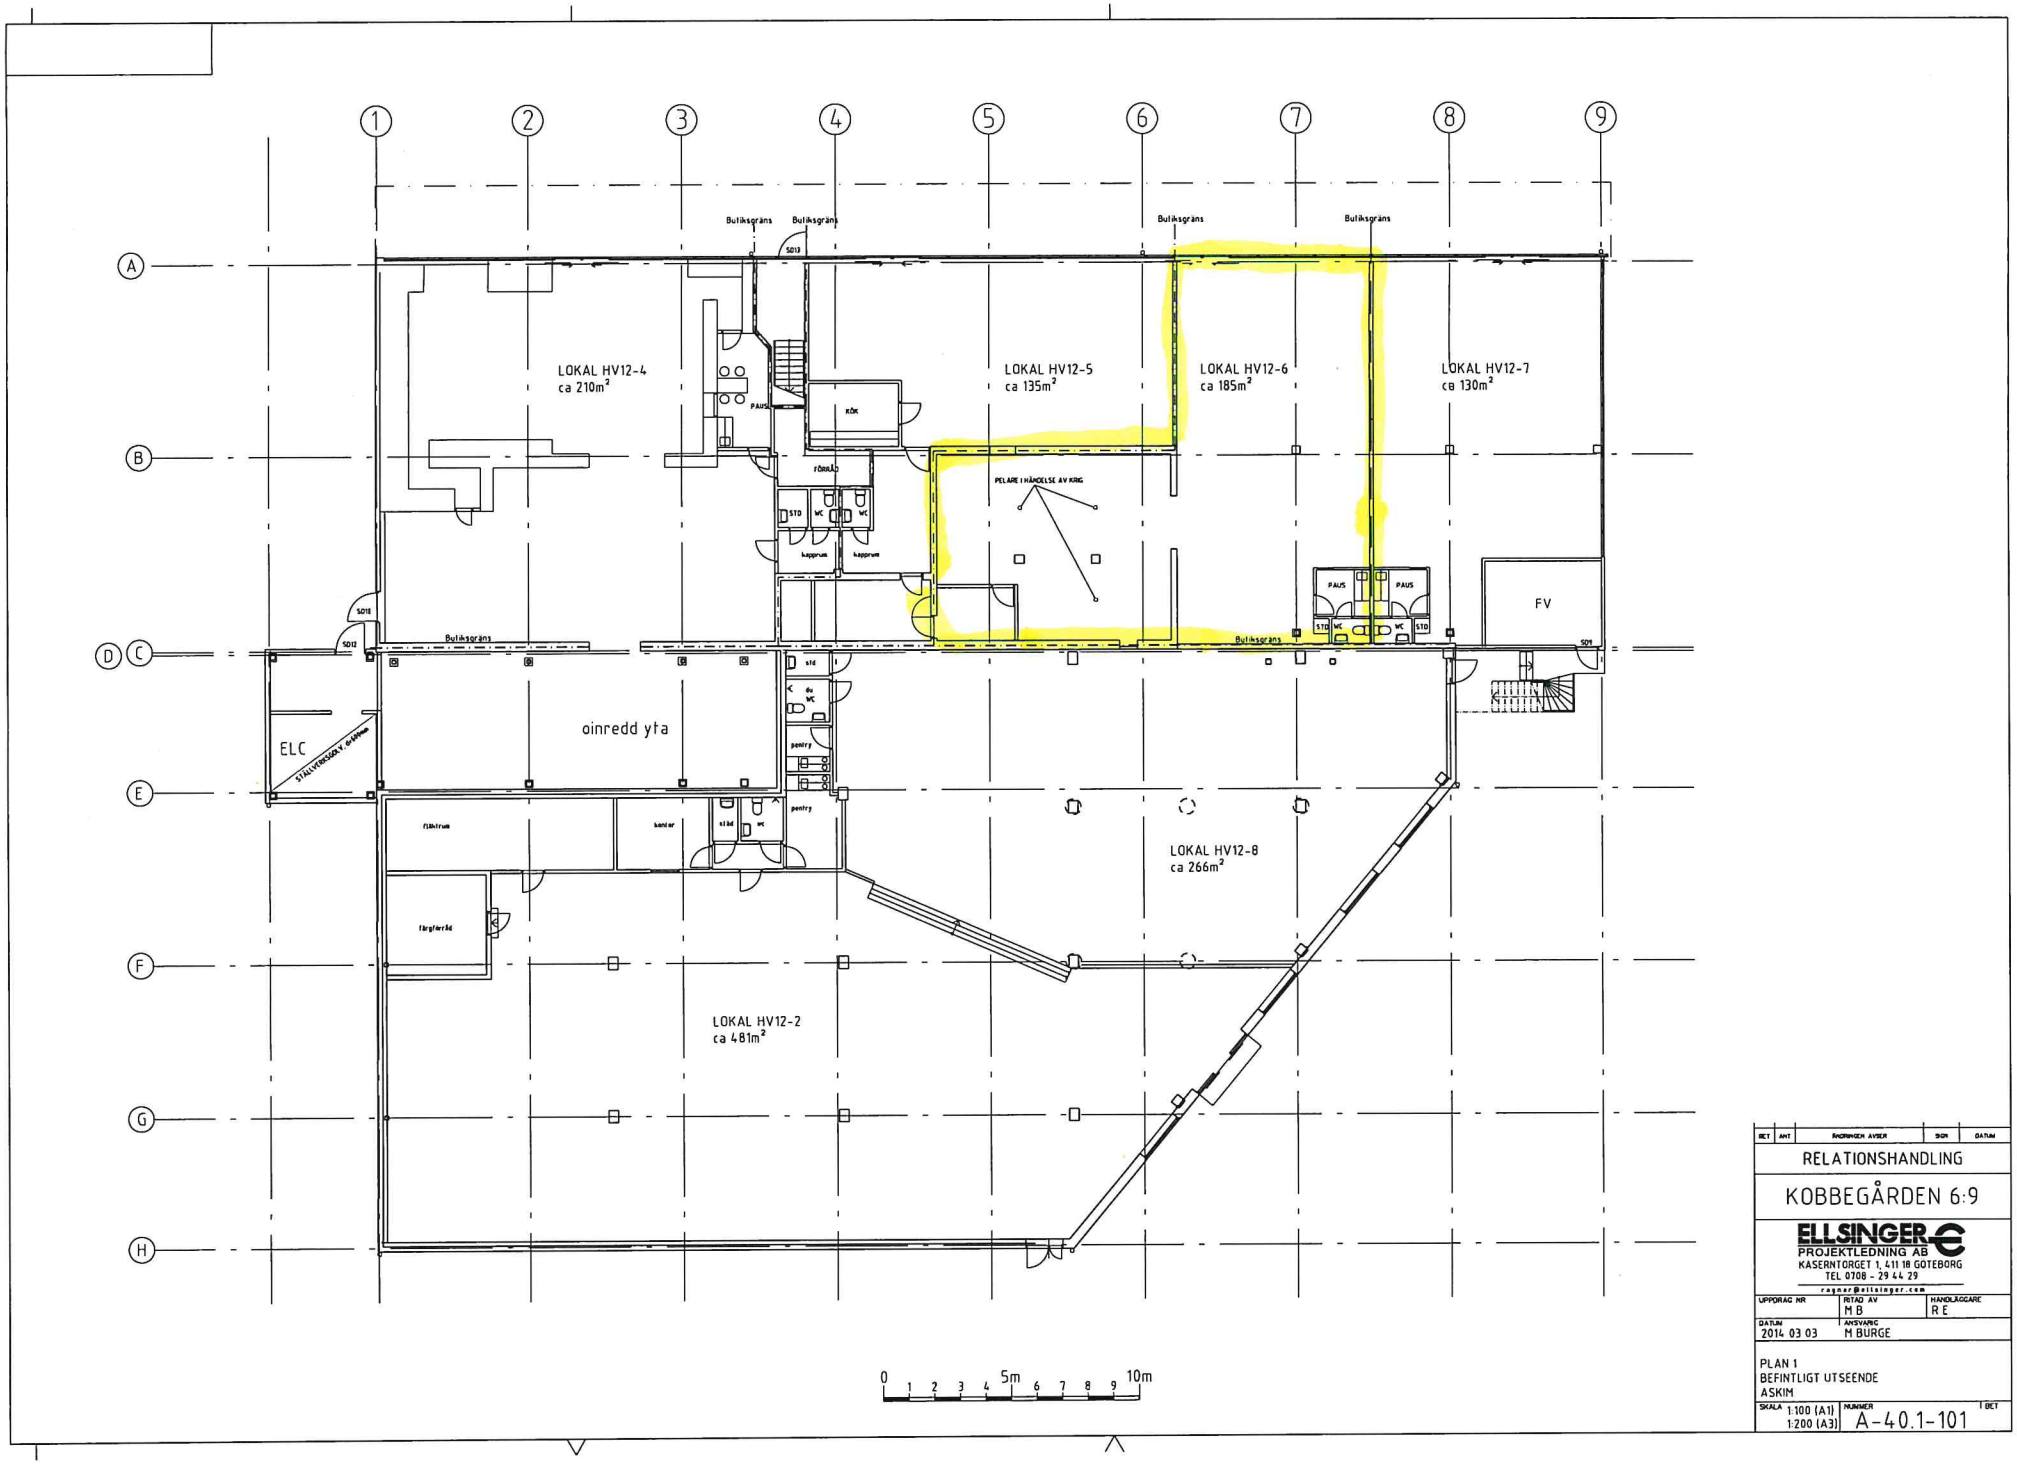

RET	ANT	ÄNDRINGEN AVSER	SIGN	DATUM

RELATIONSHANDLING

KOBBEGÅRDEN 6:9

ELLSINGER
PROJEKTLEDNING AB
KASERNTORGET 1, 411 18 GÖTEBORG
TEL 0708 - 29 44 29
ragnar@ellsinger.com

UPPDRAG NR	RITAD AV	HANDLÄGGARE
	M B	R E
DATUM 2014 03 03	ANSVARIG M BURGE	

PLAN 1
BEFINTLIGT UTSEENDE
ASKIM

SKALA 1:100 (A1) 1:200 (A3) | NUMMER A-40.1-101 | I BET