



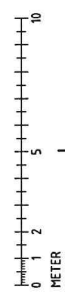

TOTAL LOKALAREA
PLAN 12 : 894m²

= UTNYCT

ORIENTERINGSSKUR

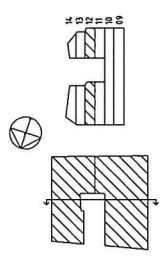

ST	INSTRUMENT	SKALA	UTGIVET
1	RELATIONSHANDLING		
2	VÄTTERSNÄS FASTIGHETER		
3	MÅTS		
4	BEFINTLIGT UTSEENDE		
5	ARKON		
6	UTGIVET		
7	UTGIVET		
