




SKALA 1:100
0 1 2 5 10
METER

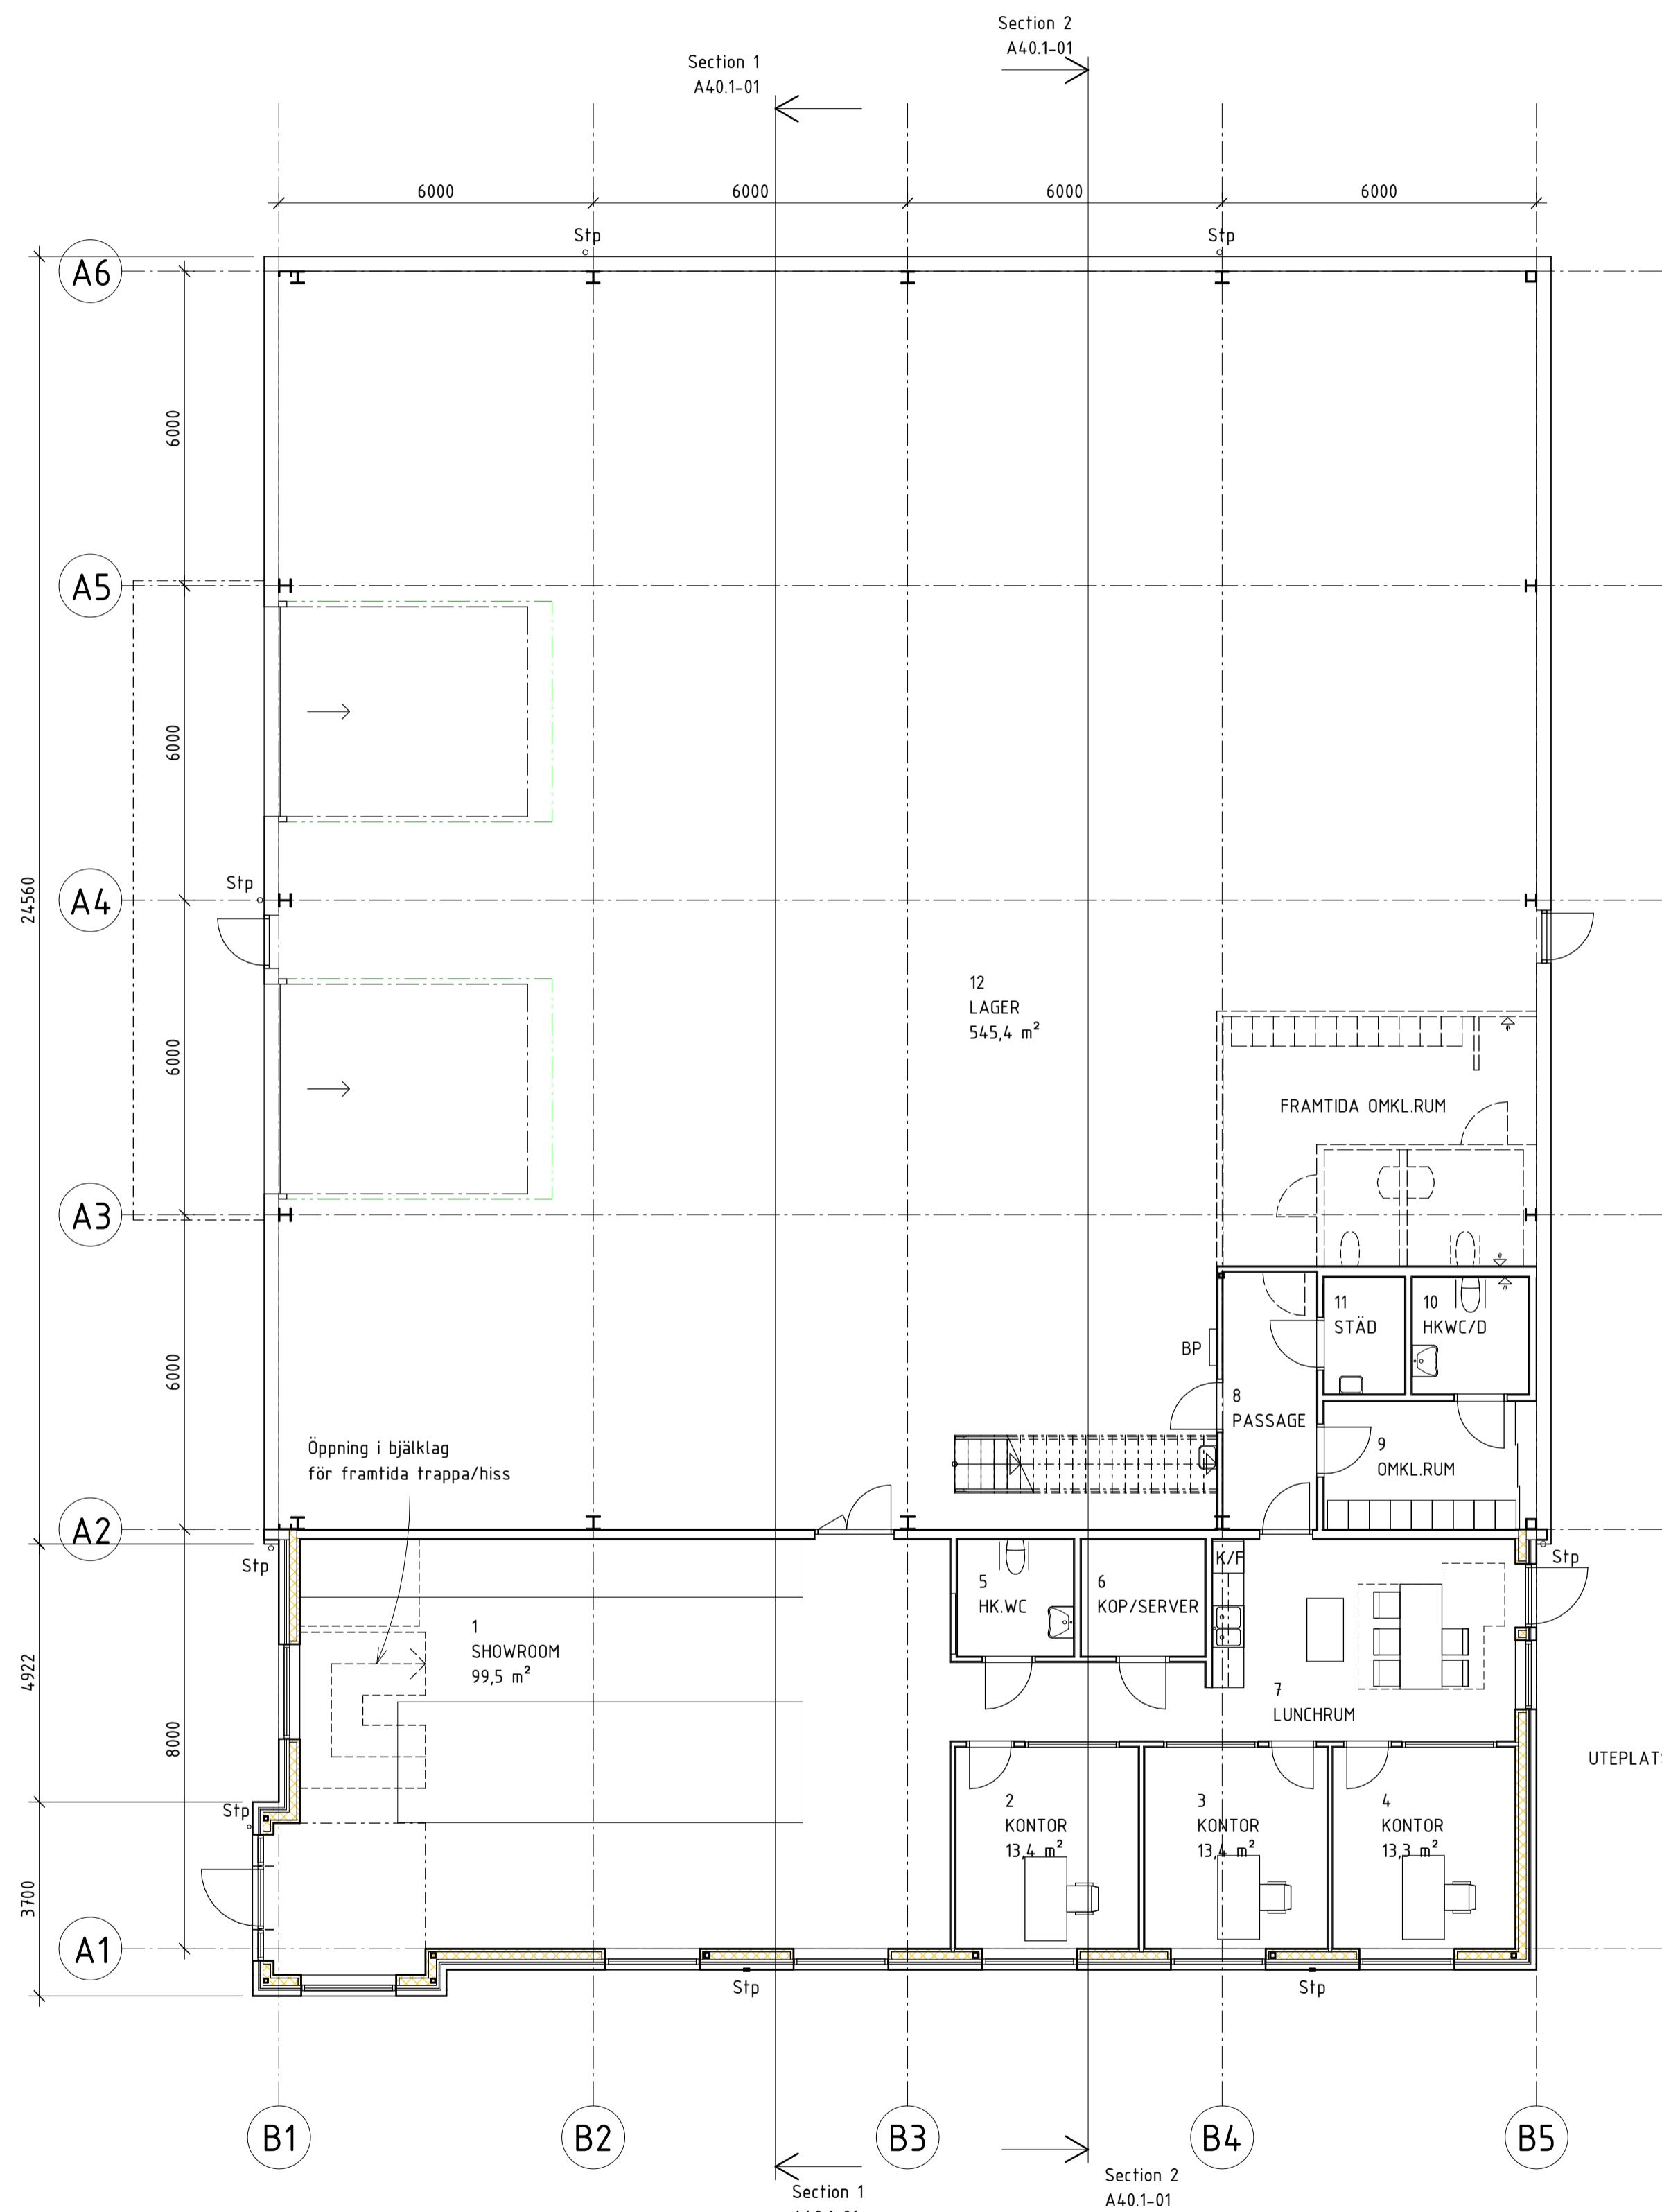


BOTTENPLAN

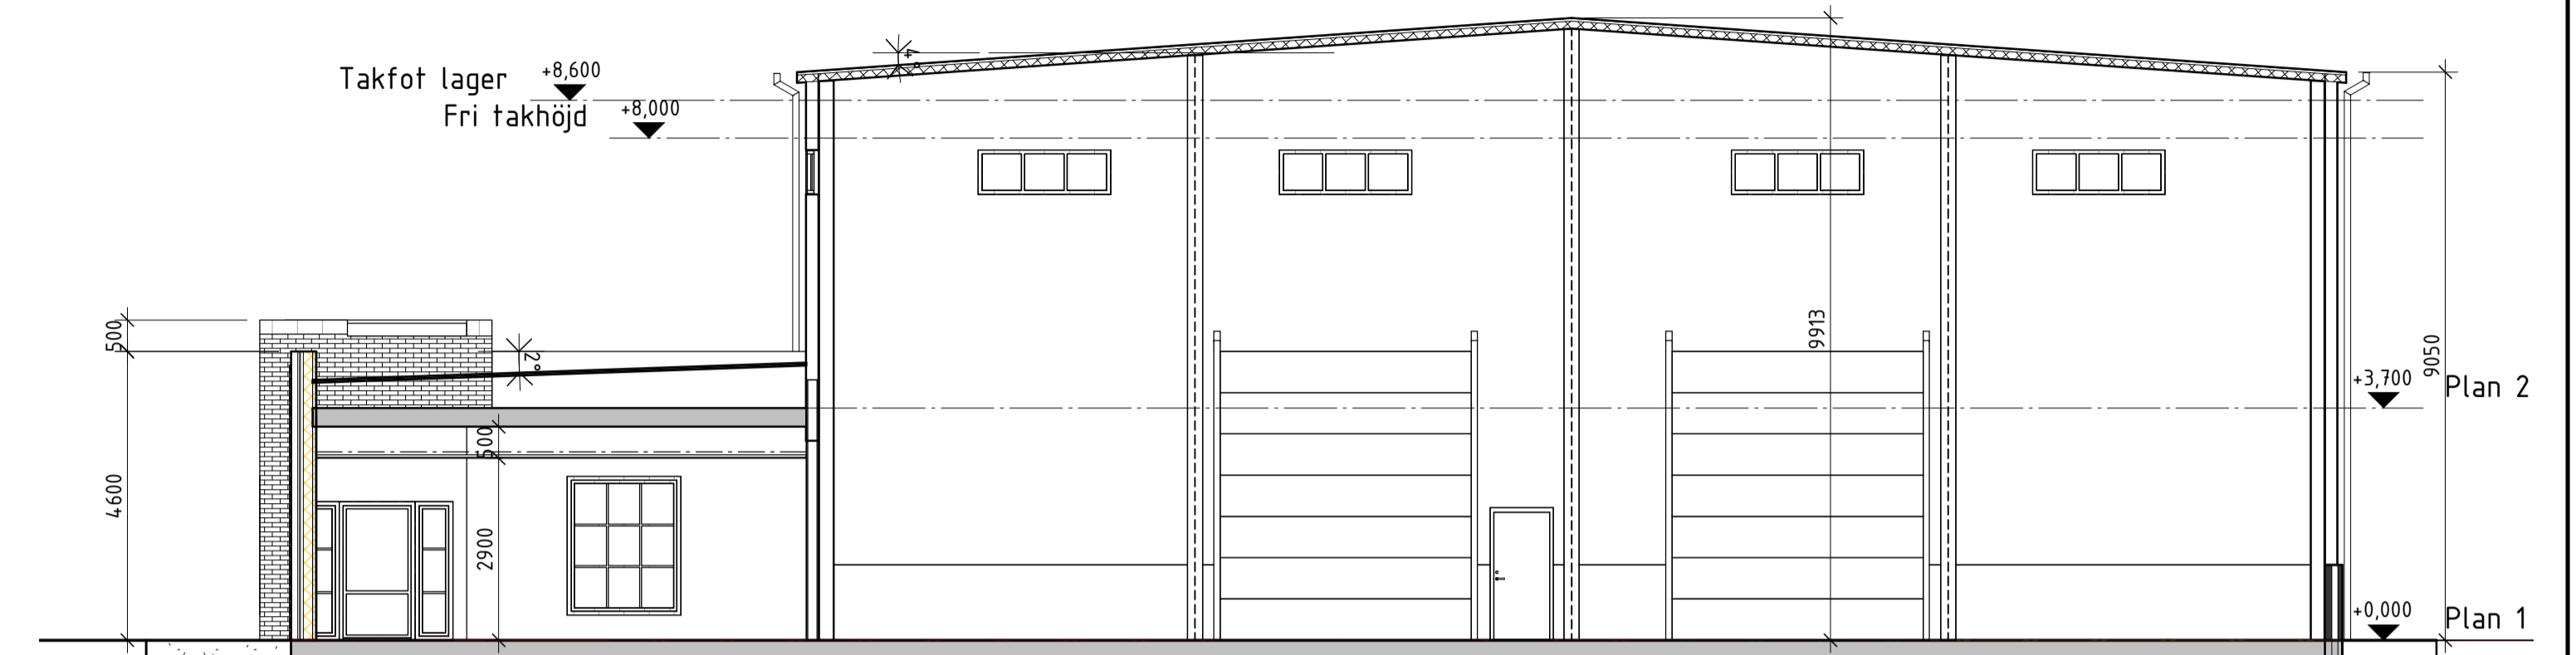

SEKTION 1

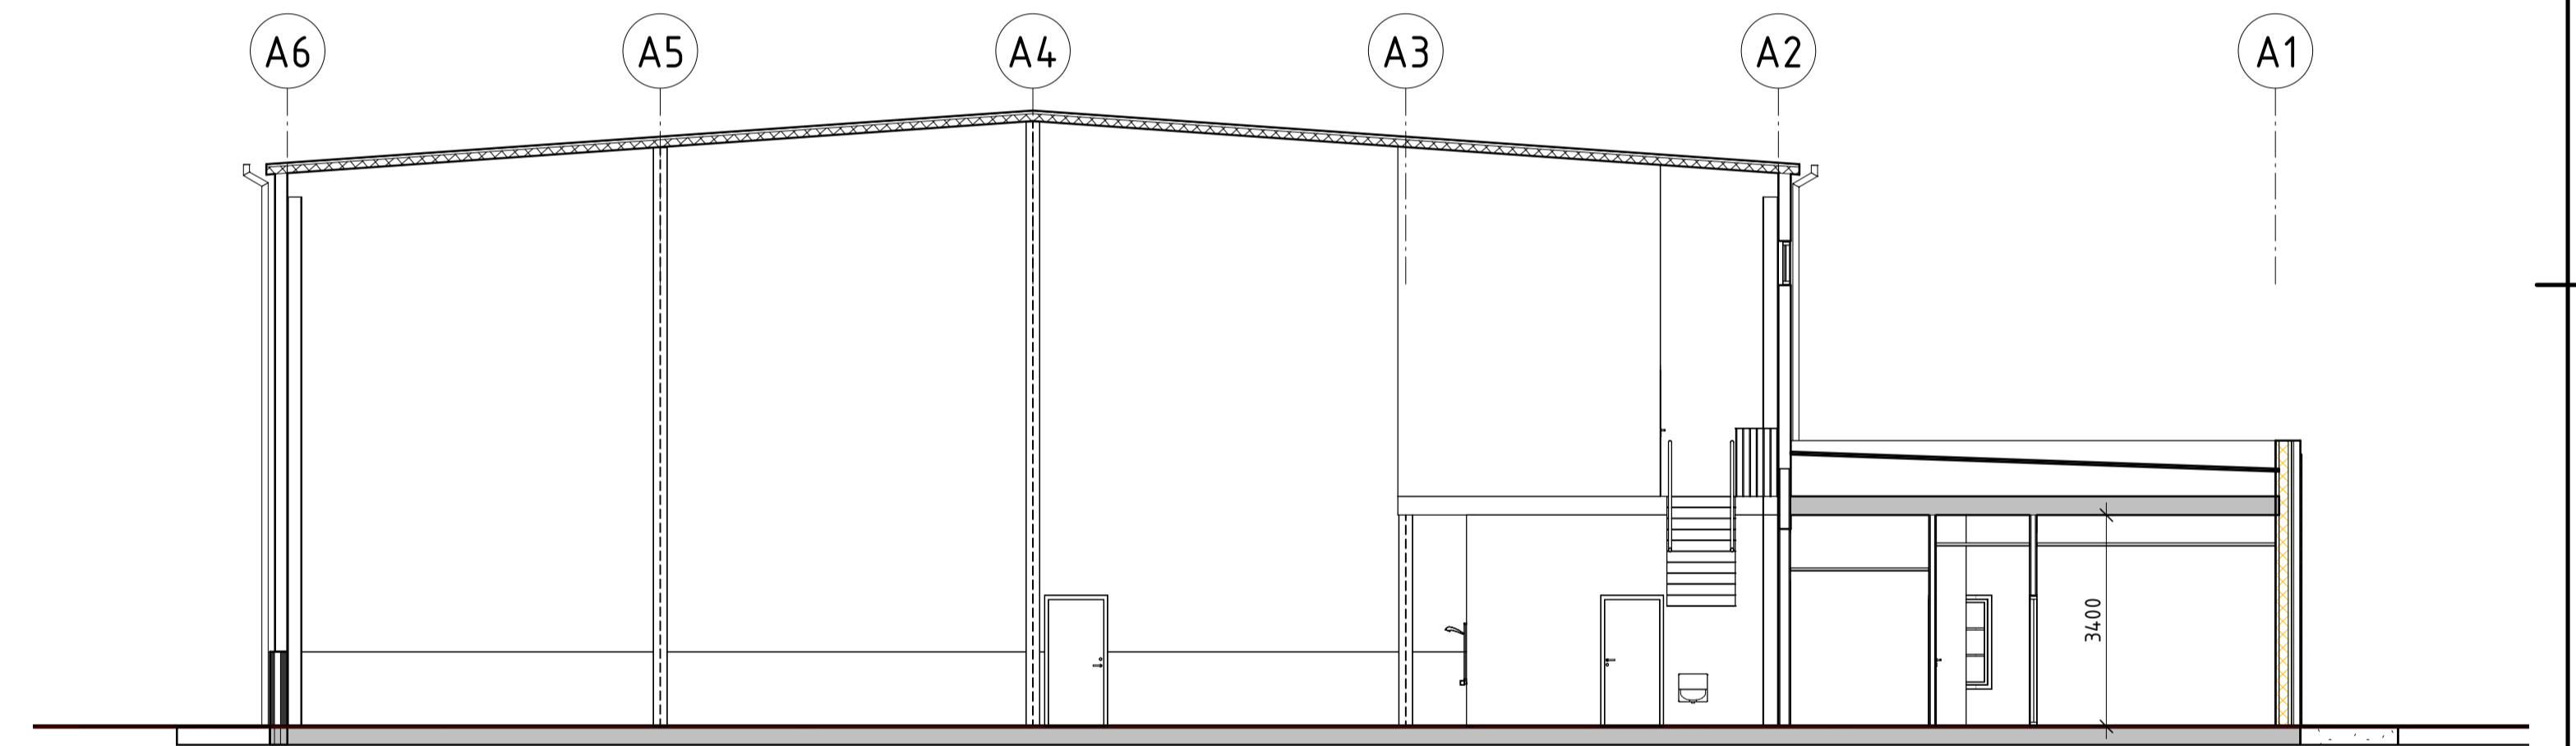

SEKTION 2

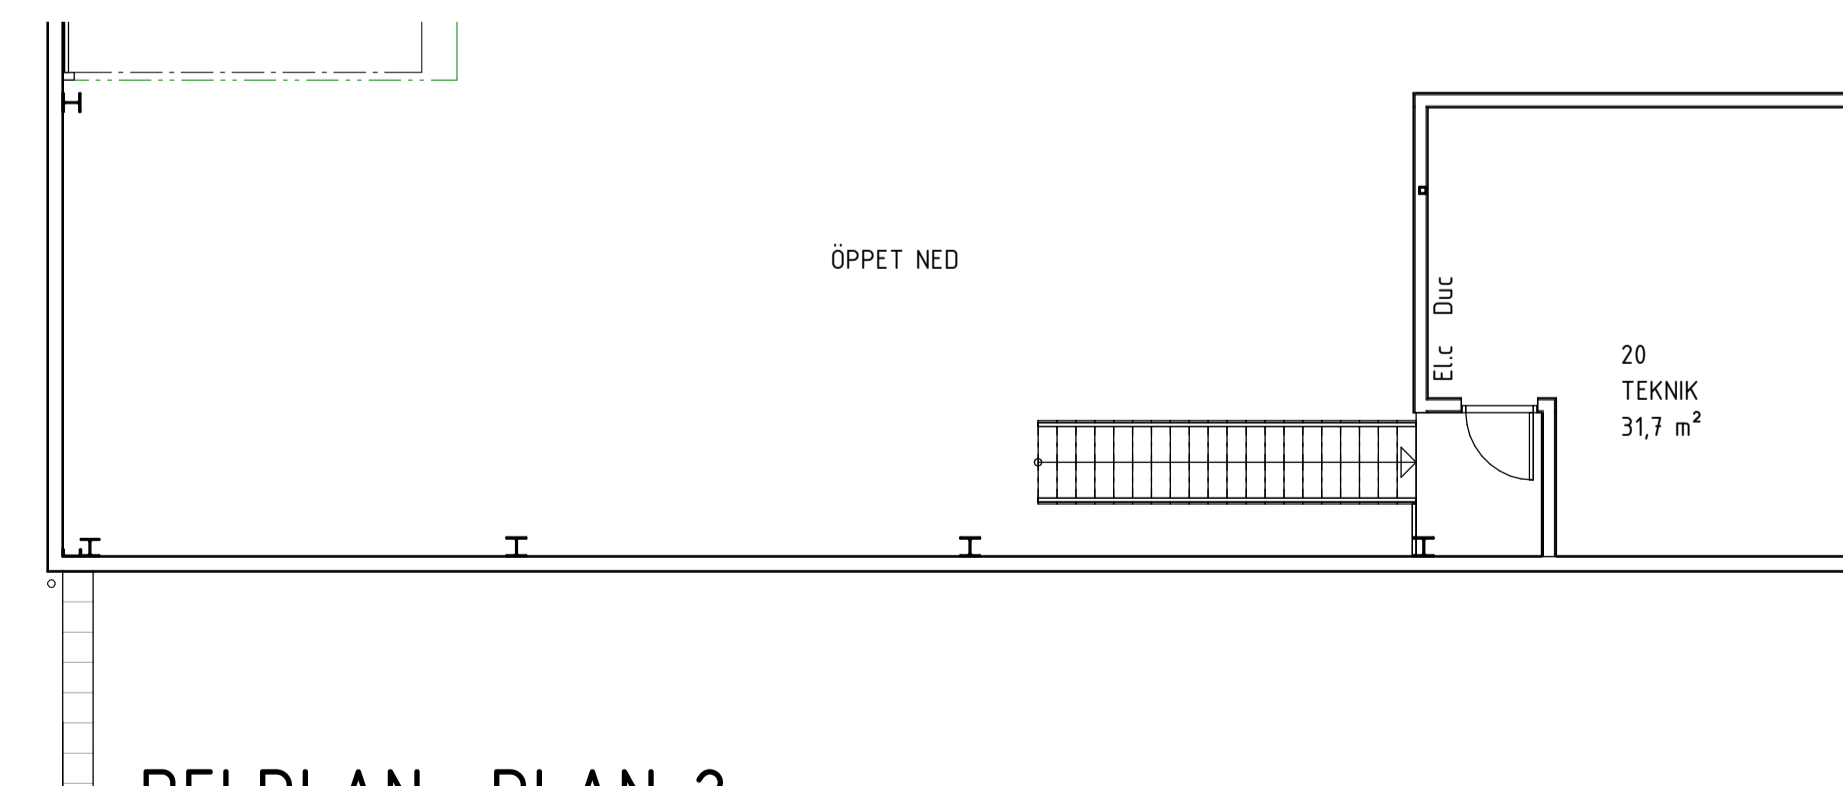

DELPLAN PLAN 2

BET	ÄNDRINGEN AVSER	DATUM	SIGN
VOTEN ARKITEKTUR / KONSTRUKTION			
RELATIONS-RITNING			
INTERIÖREN HOME			
KV STÅNGHAMMAREN 4			
UPPROG NR	RITAD/KONSTR. AV	HANDLÄGGARE	
1713	TI	TI	
DATUM	ANSVARIG		
18-10-08	Torbjörn Isaksson		
NYBYGGNAD INDUSTRI			
BOTTENPLAN, SEKTIONER			
SKALA	NUMMER	BET	
A1 1:100	A40.1-01		
A3			