


REV	ANT	AVSEENDE	SEN	DATUM
-----	-----	----------	-----	-------

RELATIONSHANDLING



HEDIN BIL UPPSALA Danmarks Säby 11:1  
 Nybyggnad av bilanläggning Uppsala kommun

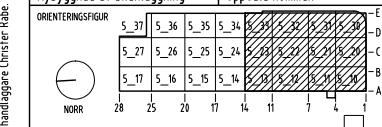

QPG  
 POSTADRESS: BOX 53174, SE-400 05 Öng  
 FÖRSÖKSADRESS: Parkgatan 38, SE-417 38 Öng  
 TEL: +46(0) 60778 FAX: +46(0) 60779  
 hf@qpg.se www.qpg.se

KONSULT	TELEFON	FAX
A QPG ARKITEKTUR AB	035-45 11 70	
K NORRKONSULT AB	035-59 70 00	
V ÄF-INFRASTRUCTURE AB	010-595 00 00	
V S RADIATOR VVS AB	010-574 74 06	
S CE SPRINKLER AB	055-26 55 80	
E ÄF-INFRASTRUCTURE AB	010-595 00 00	
B PREVECON AB	031-80 80 00	
M BIERKING AB	010-45 11 00	

UPPDRAG NR	RITAD AV	HANDLÄGGARE
81-031-06	JSH/MJO/HST	Jenny Ström Hansson
DATUM	ANSVARIG	
2012-03-13	Petter Lodmark	

ÖVERSIKTSPLAN  
 Plan 2  
 Del 1

SKALA	NUMMER	REV
A1 1:200, A3 1:400	A40.1-201	

Baserad på systemhandling daterad 2010.10.04, av Arkitektbyrå AB, ansvarig arkitekt Lars Nedal, handläggare Christer Rober.