


DENNA DEL SE RITNING 30:01

**Föreskrifter**

Hus C och mellandel avser nybyggnad. Symbolen för nya väggar är inte använd för dessa byggnader (gäller även sektioner)

Övriga förklaringar och föreskrifter, se ritning 00:01.

ORST Meddelet byggnadslov innebär inte rätt att disponera getumark - här för ent- och markägarens tillstånd.

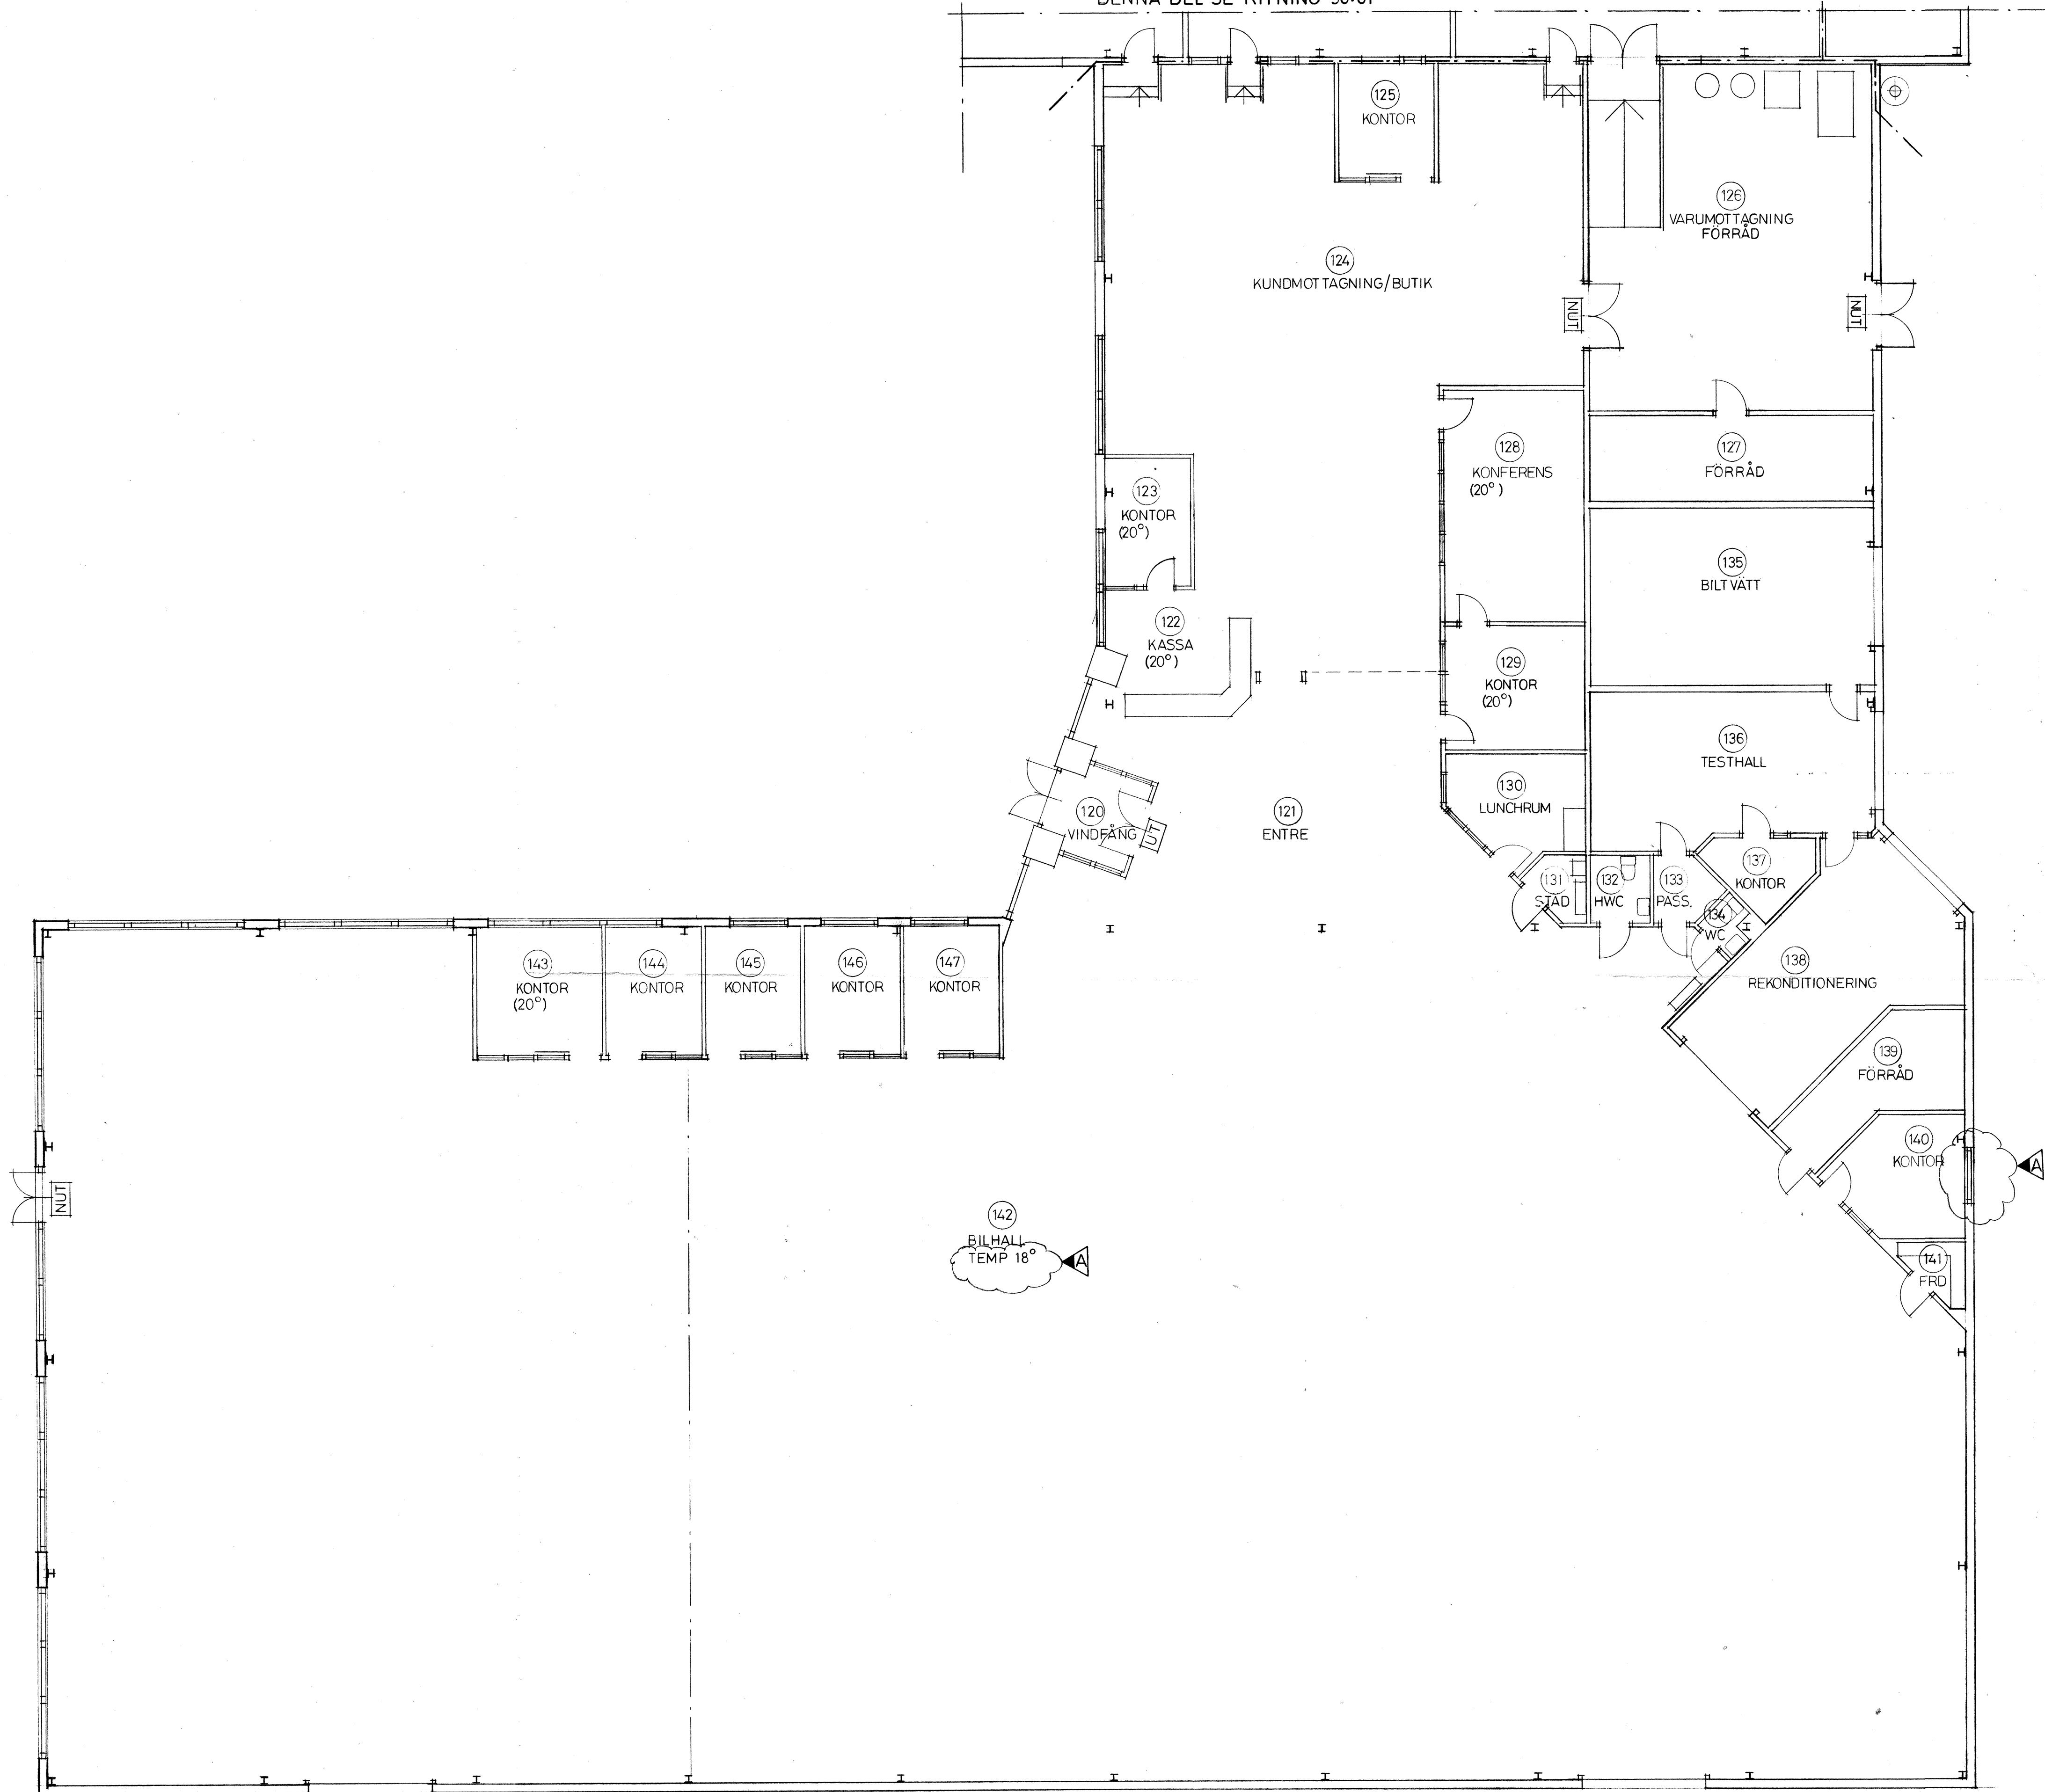

PLAN HUS C OCH MELLANDEL



Arkitekt  
 BL 328/95 95.05.09  
 BYGGNADSNÄMNDEN LUND

|   |                       |                 |            |
|---|-----------------------|-----------------|------------|
| A   | ALLMÄN                | NB              | 95-05-09   |
| REV   | ANT                   | REVIDERING/ÅSÄR | SIGN DATUM |
| <b>KV KOPPARKISEN 7-8, LUND</b><br>BILANLÄGGNING FÖR BILPARTNER<br><b>PLAN HUS C OCH MELLAN-<br/>                 BYGGNAD - NYBYGGNAD</b> |                       |                 |            |
| <b>NILS BOCKASTEN</b><br>ARKITEKTKONTOR AB<br>GRÄBRÖDERSGATAN 8 211 21 MALMÖ TEL 040 11 45 00   |                       |                 |            |
| BYGGNAD   | NB                    | SKALA           | 1:100      |
| ARBET   | <i>Nils Bockasten</i> | DATUM           | 95-04-07   |
| ARBET   | RITNING               | REV             |            |
| <b>A 30:02 A</b>  |                       |                 |            |