

FÖRKLARINGAR

ALLA MÅTT I MM DÄR EJ ANNAT ANGES
PLUSHÖJDER +0,0M HÖJD ÖVER HAVET
RH 00

DÖRRLITTRERING TD(SD) pl - yy
TD = TRÄDDÖRR
SD = STÅLDÖRR
pl = PLAN
yy = LÖPNUMMER

SAMTLIGA DÖRRAR PLAN 1-3 HÖJD 21M
DÄR ANNAT EJ ANGES PÅ PLAN.

OM INGET ANNAT ANGES UTFÖRES DÖRRAR
UTAN TRÖSKEL (UNDANTAG DÖRR
TILL VÅTRUM).
VID HÅLTAGNING SKALL HÄNSYN TAS TILL
ATT
GOLVET ÄR GENOMGÅENDE.

LITTRERING GLASPARTIER GP (UGP) pl-nn
GP = GLASPARTI
UGP = UTFÖRDE GLASPARTI / FÖNSTER
pl = PLAN
nn = LÖPNUMMER

GBE = GOLVBRUNN EL
GBA = GOLVBRUNN AVLOPP

HÄNVISNINGAR

FÖR UPPSTÄLLNINGAR SE AKTUELL
HANDLINGSFÖRTECKNING DAT. 11 1007

F	RUMSNR, SCHAFT, PLAN,	111007	JP
E	LITTRERING, TRAPPA, PORT, ENTRE	110824	JM
D	FÖNSTER LITTRA	110809	JM
C	FFU	110712	JM
B	NY FASAD	110629	JP
A	NY PLAN	110331	JP

BET	ANT	ÄNDRINGEN AVSER	DATUM	SIGN
-----	-----	-----------------	-------	------

FÖRFRÅGNINGSUNDERLAG


ARKLAB

ARKLAB STHLM
Tobakspinnargatan 3
117 35 STOCKHOLM
TEL 08-720 00 39
info@arklab.se

UPPDRAG NR 094	RITAD/KONSTR AV TL	HANDLAGGARE TL
DATUM 110125	ANSVARIG Jan Perrin	

JAKOBSBERG 18:28
PLAN 1

SKALA A1/1:50 A3/1:100	NUMMER A-40.1-101	BET F
------------------------------	----------------------	----------

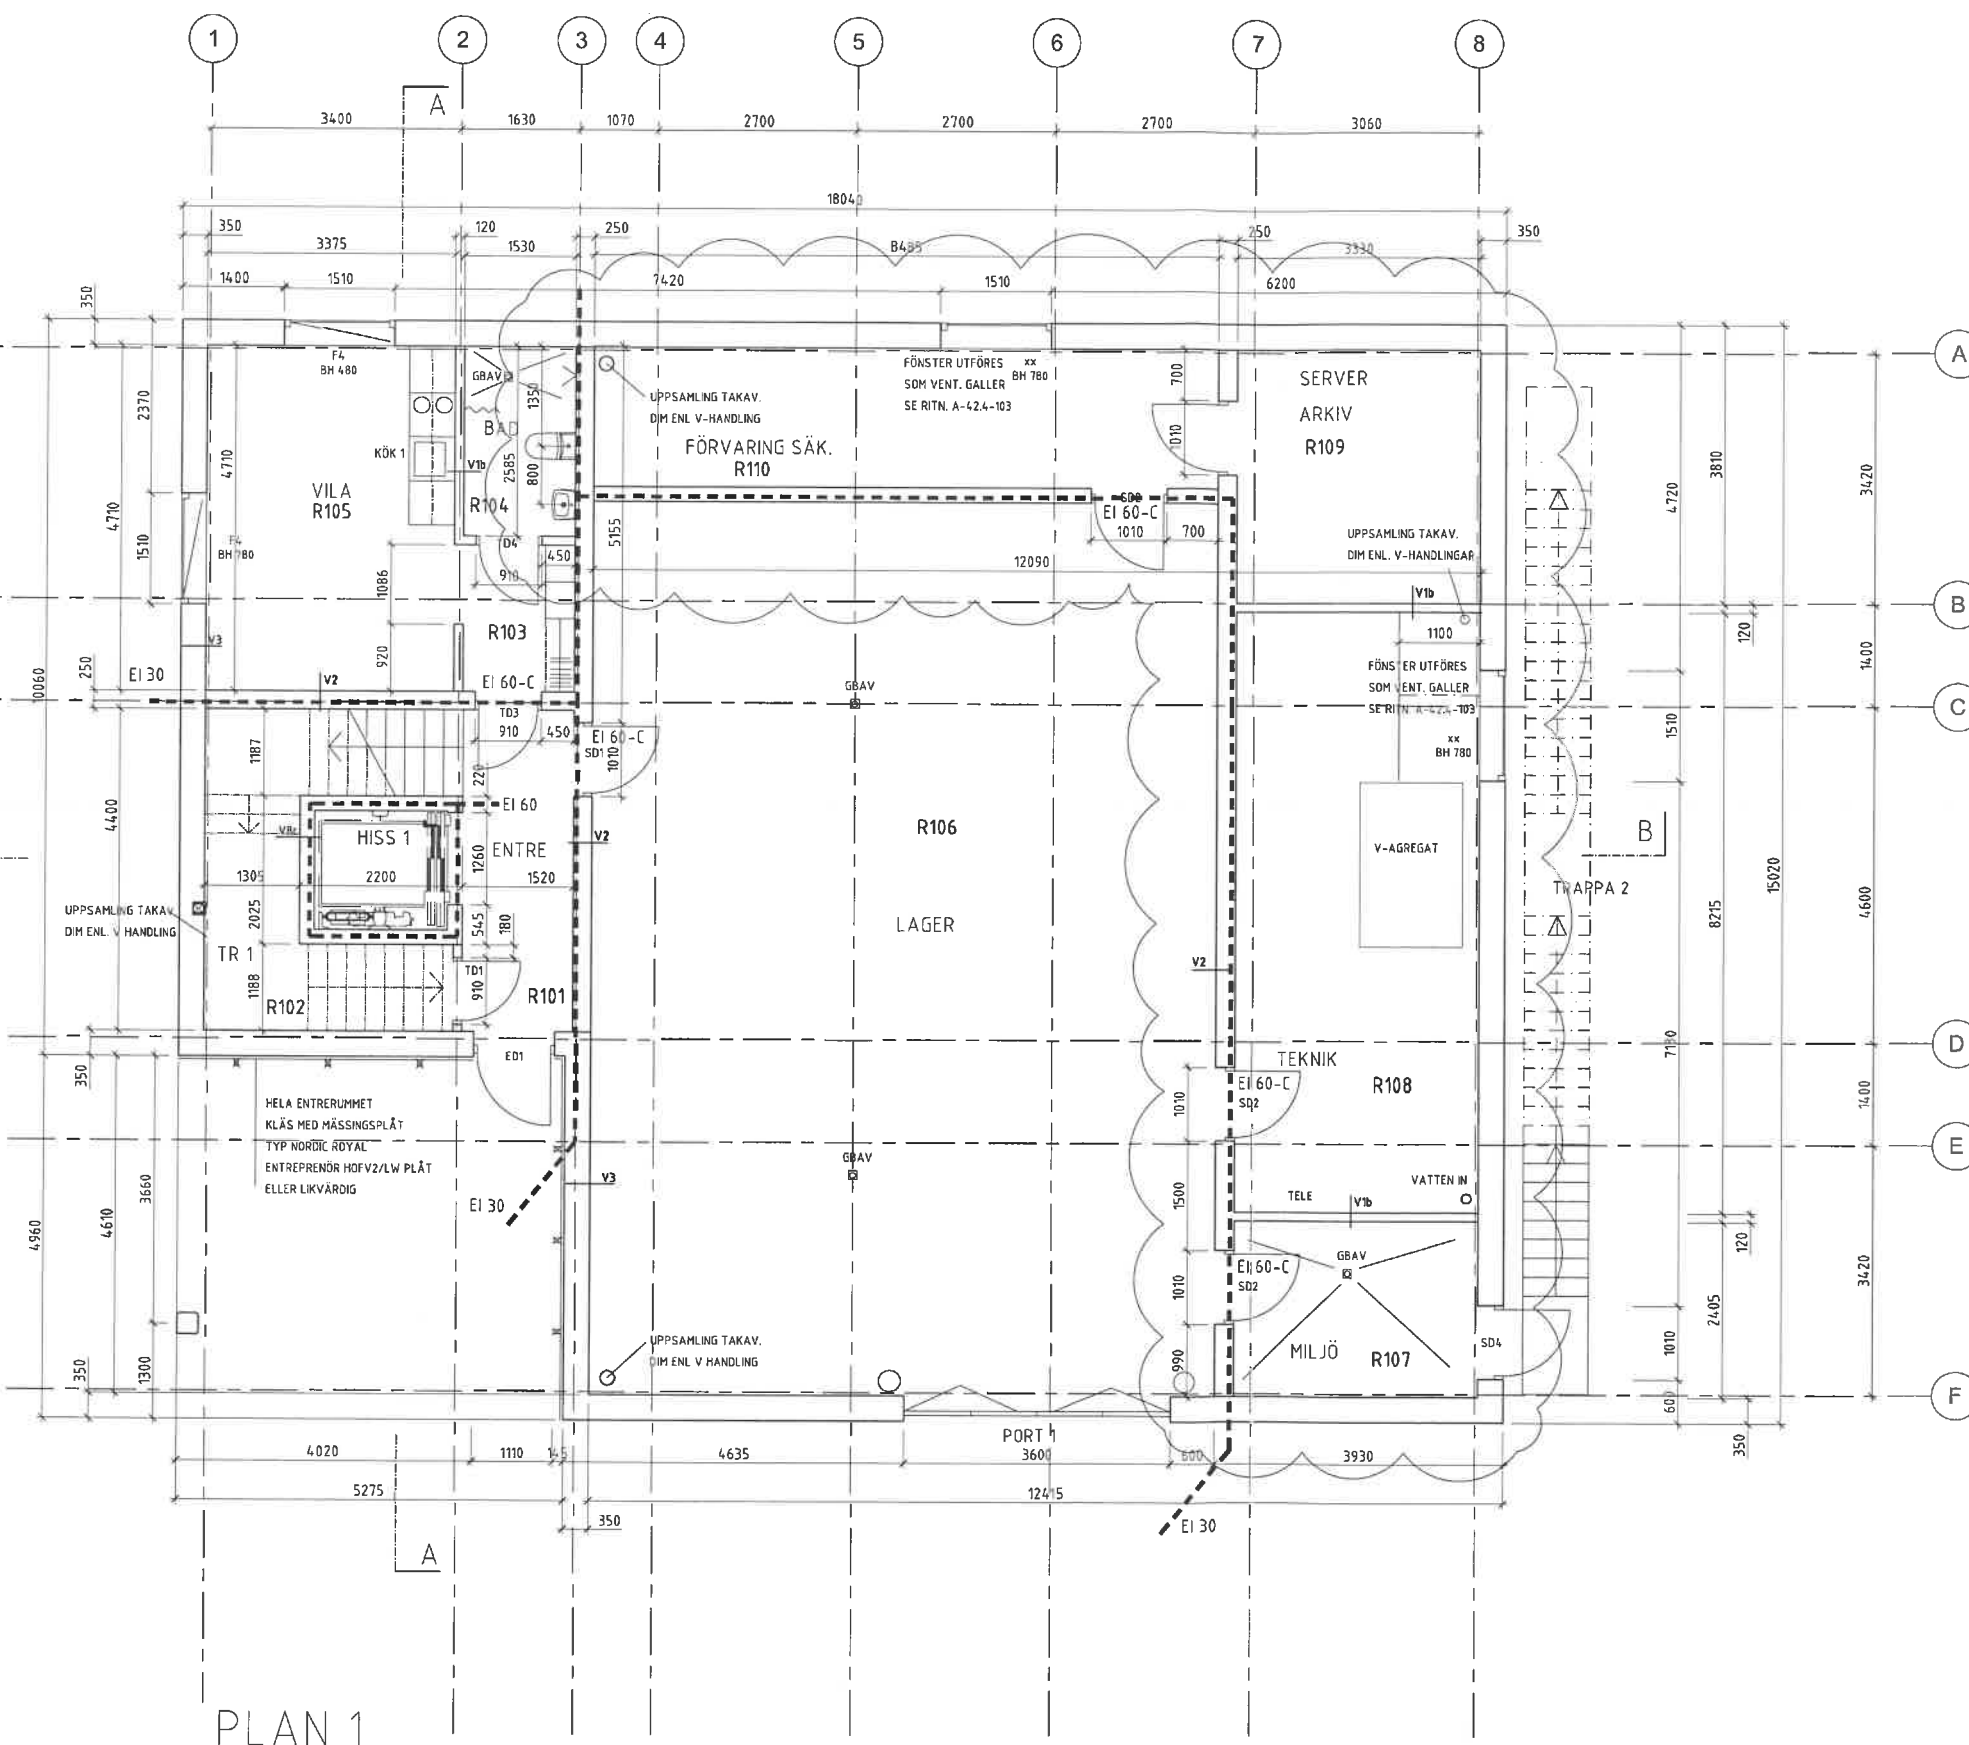

PLAN 1

