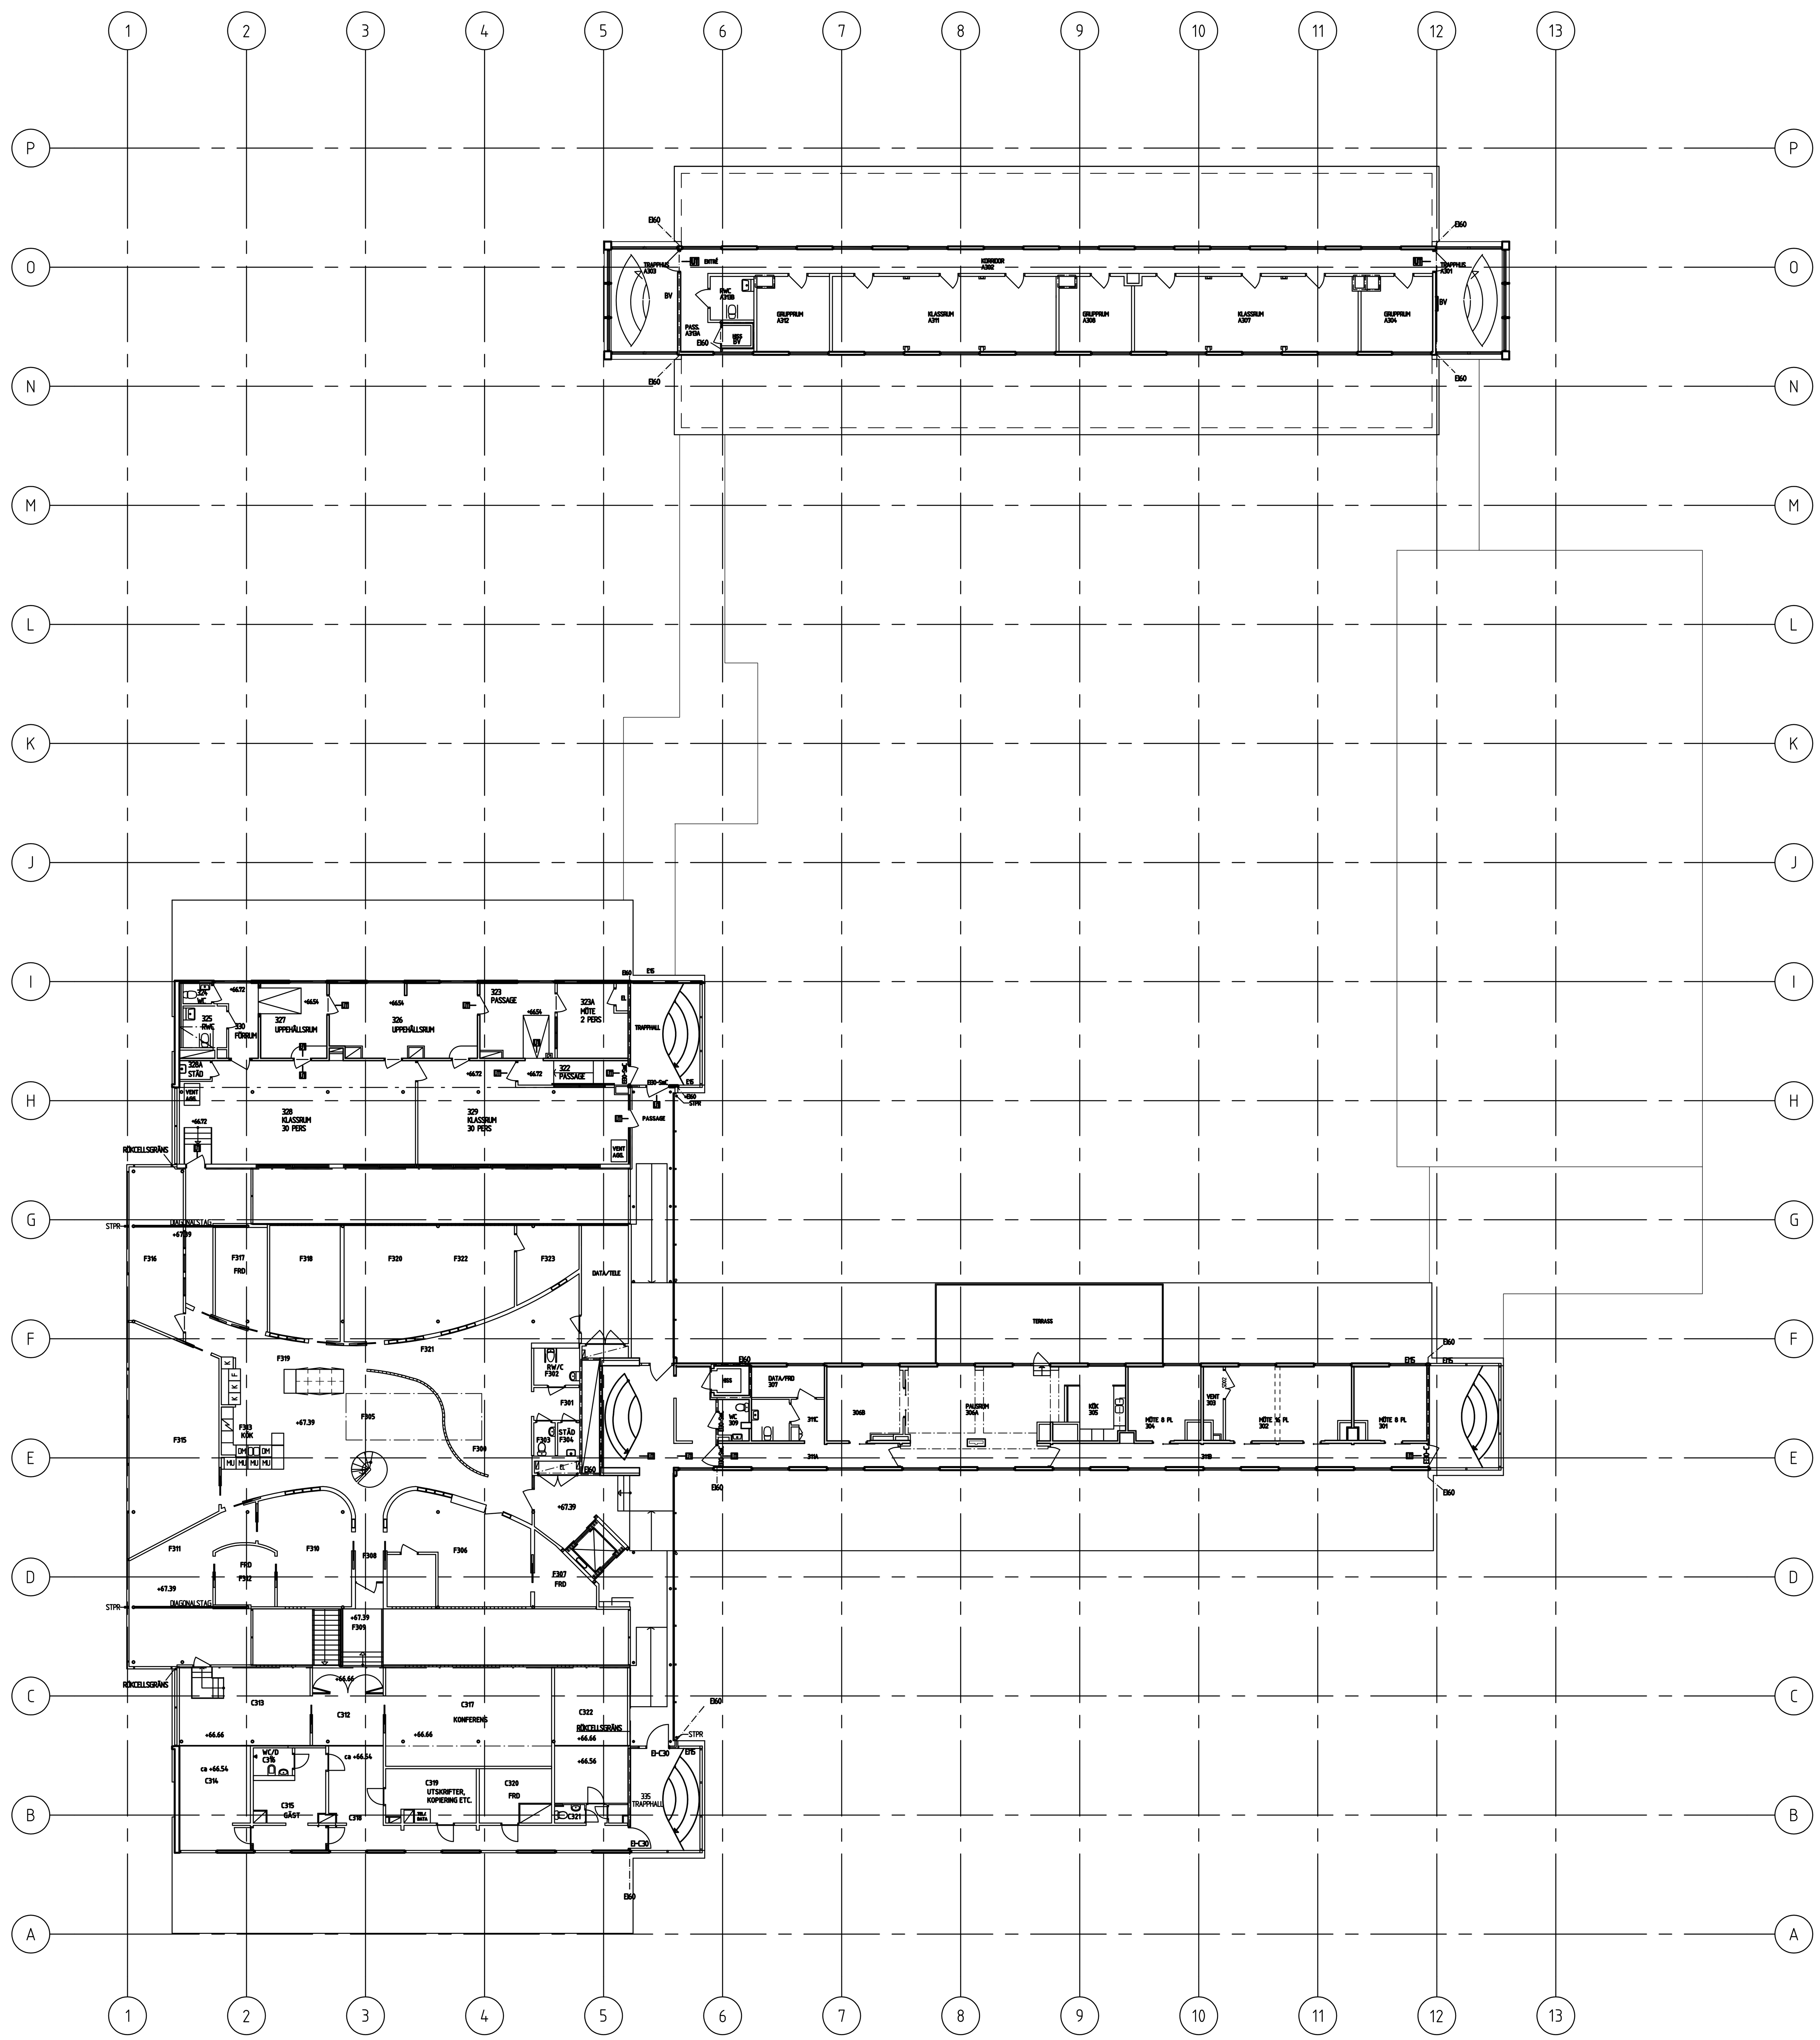


SKALA 1:200

0 1 2 5 10 15 20


METER

BET	ANT	ÄNDRING AVSER	DATUM	SIGN

FÖRVALTNINGSRITNING

VASAKRONAN

ORIENTERINGSFIGUR

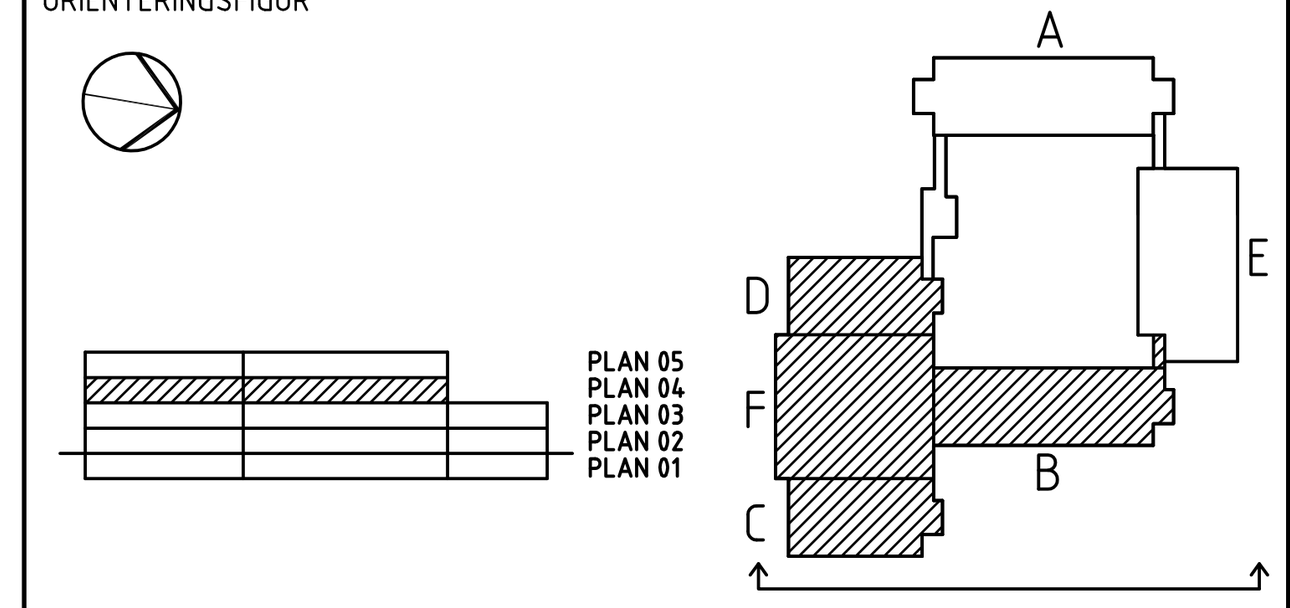

VASAKRONANS PROJEKTNUMMER

–

BENZELIUS 1

KONTORSBYGGNAD

A	Staffan Holfelt Arkitekter AB	T: 040-622 24 14
K	WSP Sverige AB	T: 010-722 50 00
E	El Konsult AB	T: 073-342 41 06
V	T Holmgrens Ingenjörsbyrå AB	T: 040-49 67 35
BR	Firetech Engineering, Malmö	T: 040-611 00 80
SP	C2M Sprinkler AB	T: 0320-20 71 70
W	T Holmgrens Ingenjörsbyrå AB	T: 040-49 67 35
–	–	T:
–	–	T:
C	Sweco Architects AB	T: 040-16 70 00

UPPDRAG NR	RITAD/KONSTR AV	HANDLÄGGARE	
2015-11	S Lundquist	S Lundquist	
DATUM	ANSVARIG	FASTIGHET/KST	BYGGNAD
2017-01-11	S Holfelt	12058	000

–

HUS A, B, C, D, F

PLAN 04, VÅN 3, ÖVERSIKT

–

SKALA	NUMMER	REV
1:200	A--40-1-0004100	

ORIGINALFORMAT: A1