

Typ
Lokaler - Översiktsritning
Objektsnummer
-

Status
Befintligt utförande

Datum
2019-06-12

Skapad av


JTm

Skala


1:200 (A3)

Jönköpings Hotell & Konferens AB, 436+1.897+205kvm

Plan 3 - Övre plan

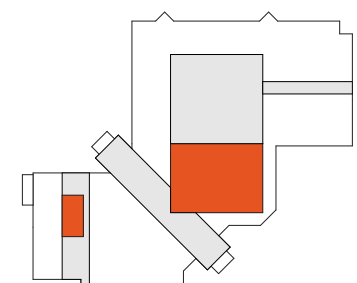

ORIENTERINGSFIGUR

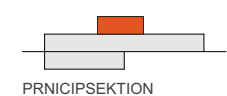

PRINCIPSEKTION

