



TYP
Lokal
OBJEKTSNUMMER
Vakant 3
STATUS
Befintligt utförande
YTA
ca 335 m²
DATUM
2023-12-21
SKAPAD AV
JTm
SKALA
1:150 (A3)

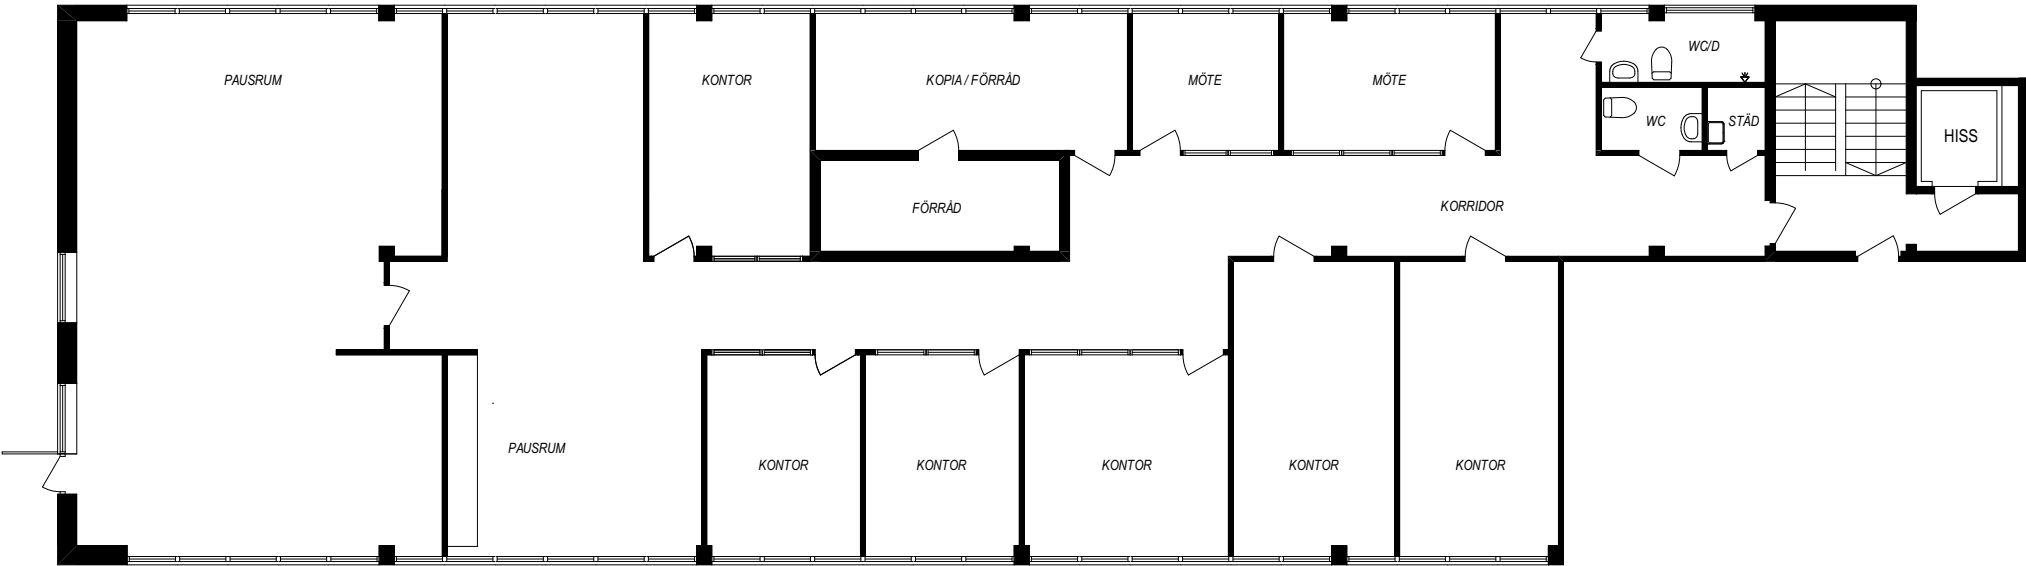

ORIENTERINGSFIGUR

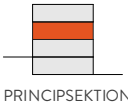

PRINCIPSEKTION

