


Nord Väst

Nord Ost

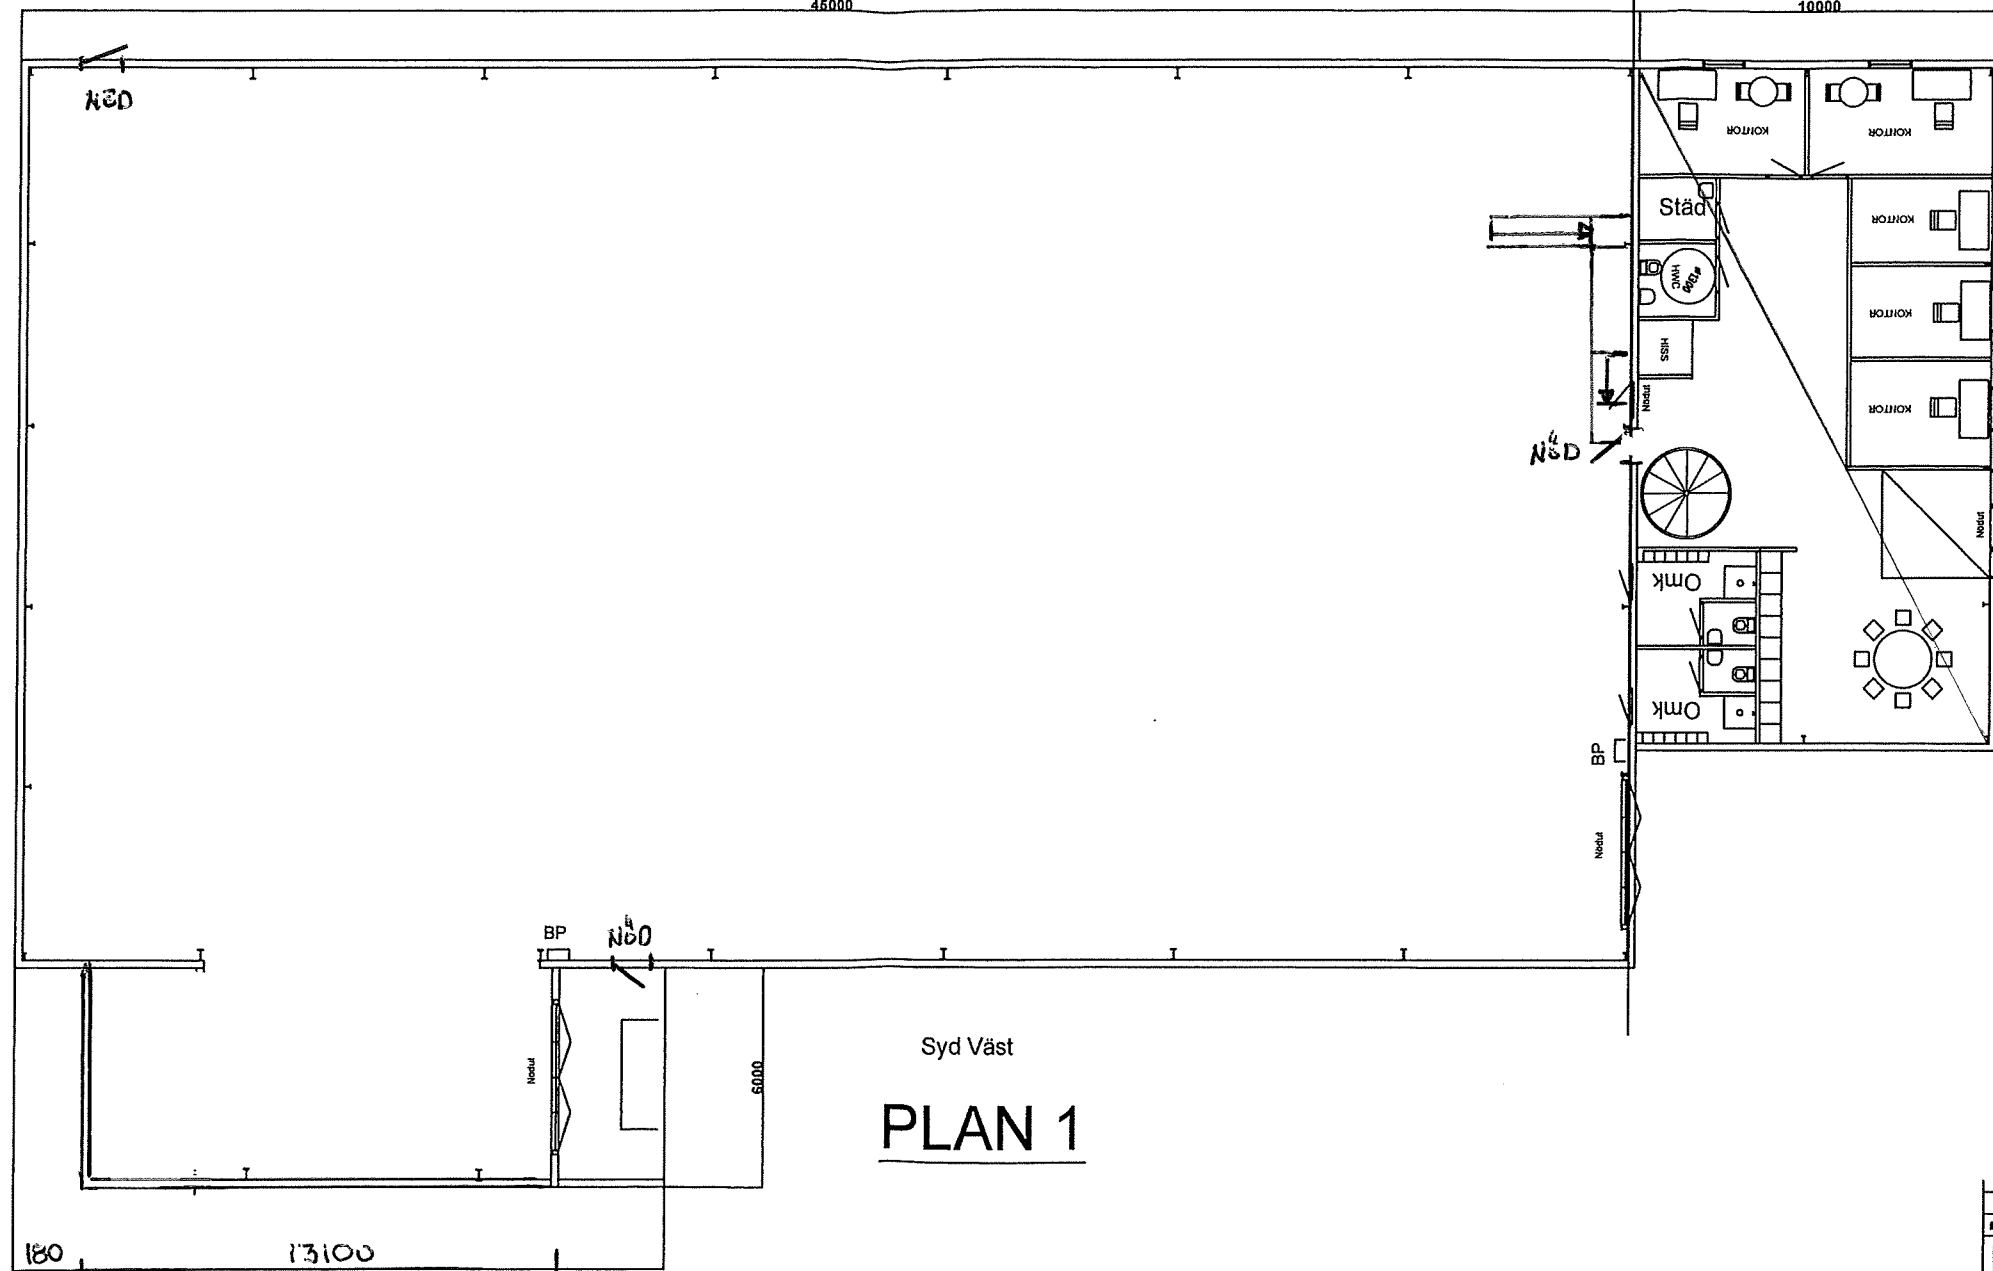

Syd Väst
PLAN 1

Sydbost

SET	ART	TÄRNINGEN AVSER	DATUM	SKALA
BYGGLOVSHANDLING				
Hedenstorp 1:3(2:30)				
Jonkopings Kommun				
		LILLEGÅRD SVTGEN 311 50 FALKENBERG TEL: 0346 - 71 4000		
BYGGLOV NR	BYGGLOVENS AV			
16-1969	Robert Saltin			
DATUM	ANSÖKAN			
2017-09-26	V HAMMERSLAND			
LINDAB Sverige AB				
SKALA	BLÄDDOR	NUMMER	SET	
1:200	/A3	16-1969		

REV 20180814