
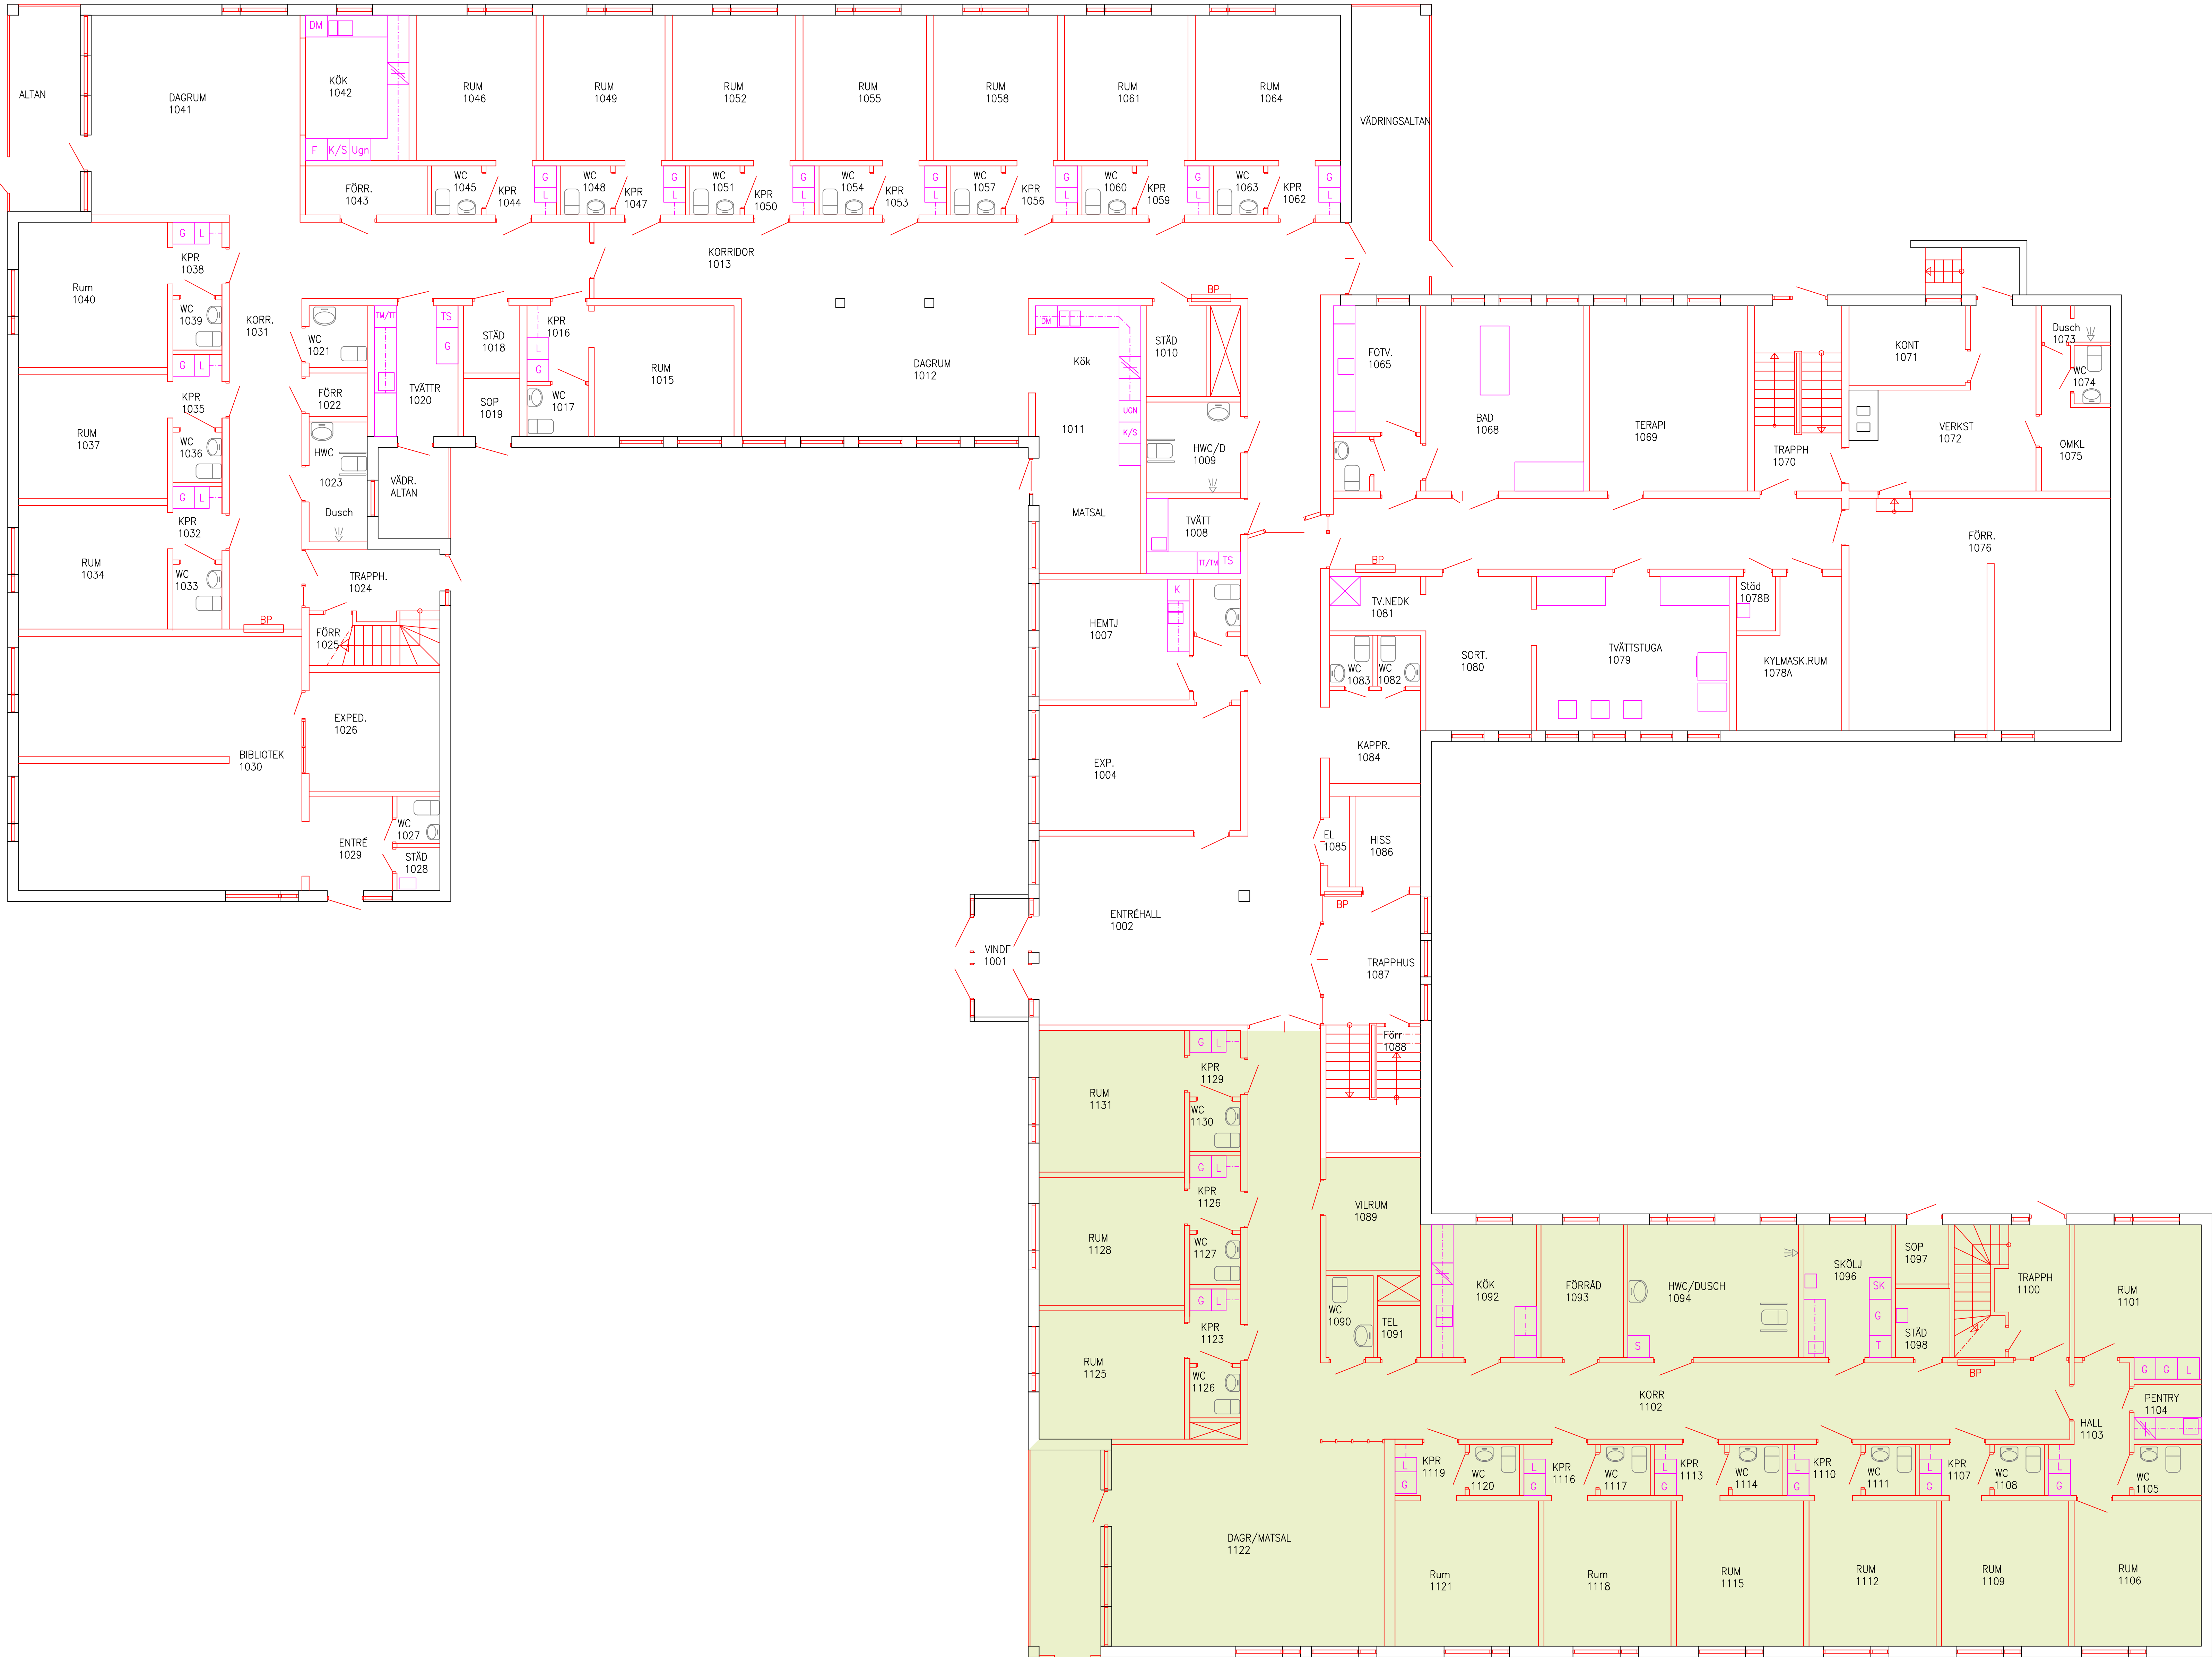


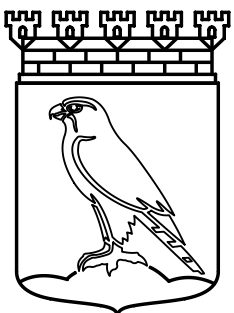

Relationsritningen är kopiering av tidigare relationsritning och en enkel mätkontroll på plats.
Vid ombyggnad måste en noggrann mätkontroll göras.

B	--	--	--
A	--	--	00.00.00
BET	ANT	ÄNDRINGEN AVSER	SIGN DATUM
BYGGHERRE			
FALKENBERGS KOMMUN			
OBJEKT			
TÖRINGE 7:40			
VINBYGÅRDEN			
PLANRITNING			
KOMMUNKANSLIET TEL 0346-86000			
			
UPPDRAG NR	RITAD AV	HANDLÄGGARE	
00	NN	NN	
DATUM	ANSVARIG		
04.12.17			
BOTTENPLAN			
SKALA	A1=1:100 A3=1:200	NUMMER	BET
		A-2	0

RELATIONSRTNING	04.12.17
ARBETSRTNING	
FÖRFRÅGNINGSUNDERLAG	
BYGGLOVSRITNING	
FÖRHANDSKOPIA	