
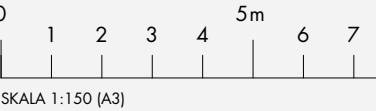
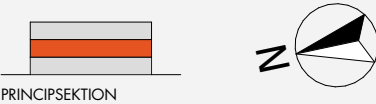


Bäret 2, JÖNKÖPING

Östra Storgatan 37

TYP
Lokal
STATUS
Befintligt utförande
YTA
ca 243 m²
SKALA
1:150 (A3)

- Bef. Byggdelar
- Begränsningslinje
- Entrépil

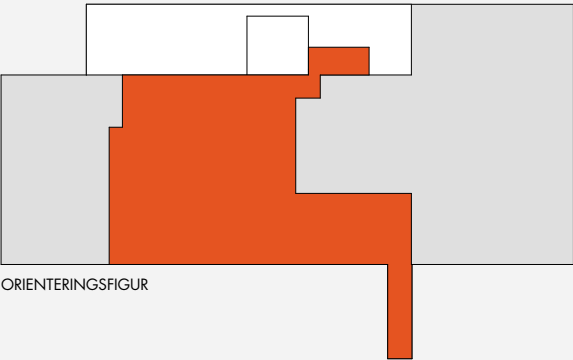

SKALA 1:150 (A3)

nivika.

