


TYP
Butikslokal
OBJEKTSNUMMER
DL-Mobile
STATUS
Befintligt utförande
YTA
ca 49+23 m²
DATUM
2022-06-21
SKAPAD AV
JTm
SKALA
1:100 (A3)

- Bef. Byggdelar
- Begränsningslinje
- Entrépil

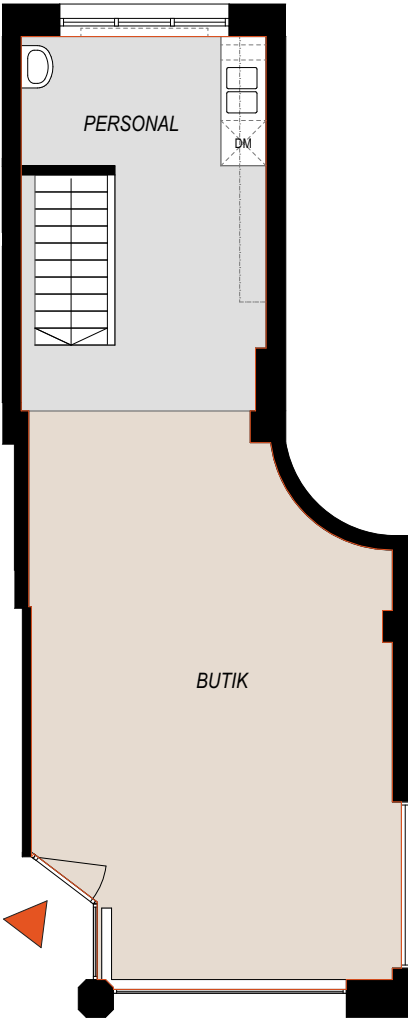

ENTRÉPLAN



KÄLLARPLAN

