





ÖVRE PLAN

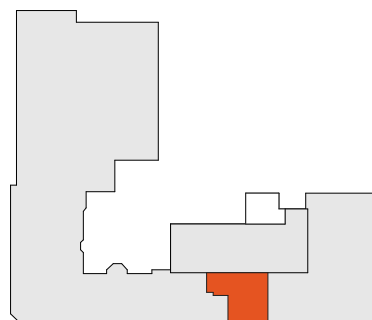


ORIENTERINGSFIGUR

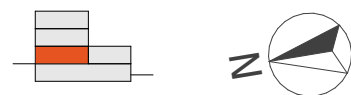

PRINCIPSEKTION

Typ
Lokal
Objektsnummer
ANH Nails
Status
Befintligt Utförande
Yta
ca 84 m²
Datum
2021-06-09
Skapad av
JTm
Skala
1:50 (A3)

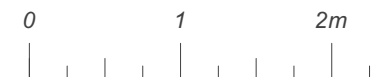

- Bef. Byggdelar
- Nya Byggdelar
- Kontorsrum
- Butiksyta
- Kommunikation
- Pausrum / Grupprum
- WC / Dusch / Städ
- Förråd / Teknik
- Fastighet
- Begränsningslinje
- Entrépil