


Budkavlen 21, JÖNKÖPING

Maden 1

TYP
Lokal
STATUS
Befintligt utförande
YTA LOKAL
ca 962 m²
SKALA
1:150 (A3)

-  Bef. Byggdelar
-  Begränsningslinje
-  Entrépil

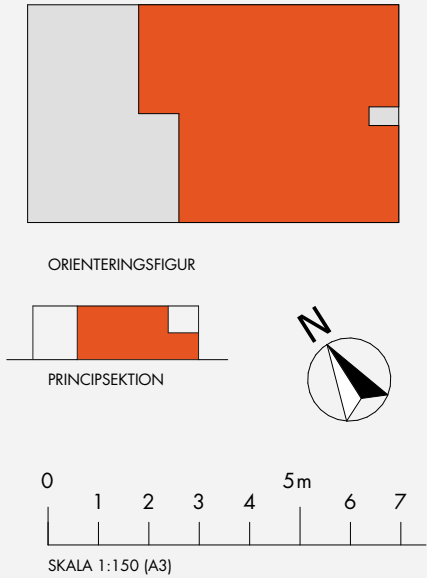

nivika.