nivika.

ÖVERKASTET 1, JÖNKÖPING

Bangårdsgatan 23

TYP
Lokal
OBJEKTSNUMMER
Kilands mattor
STATUS
Befintligt utförande
YTA
ca 2.383 + 57 m²
DATUM
2023-10-09
SKAPAD AV
JTm
SKALA
1:200 (A3)

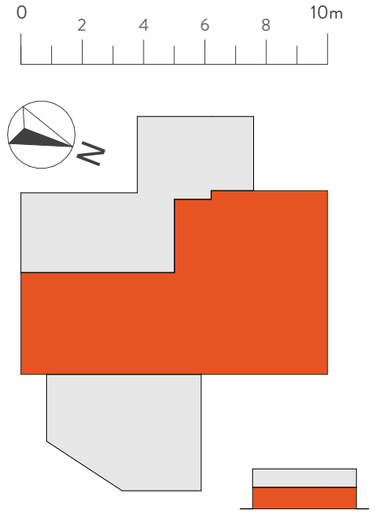

ORIENTERINGSFIGUR PRINCIPSEKTION

RAW STUDIO

Plan 1 - Entréplan

nivika.

ÖVERKASTET 1, JÖNKÖPING

Bangårdsgatan 23

TYP
Lokal
OBJEKTSNUMMER
Kilands mattor
STATUS
Befintligt utförande
YTA
ca 309 m²
DATUM
2023-10-09
SKAPAD AV
JTm
SKALA
1:200 (A3)

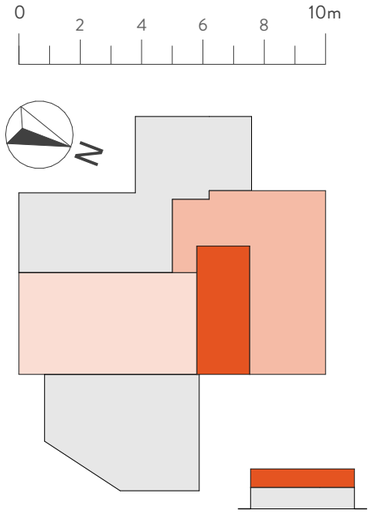

ORIENTERINGSFIGUR PRINCIPSEKTION

RAW STUDIO

Plan 2 - Överplan