



FÖRKLARING
BP = BRANDPOST
HBS = HANDBRANDSLÄCKARE

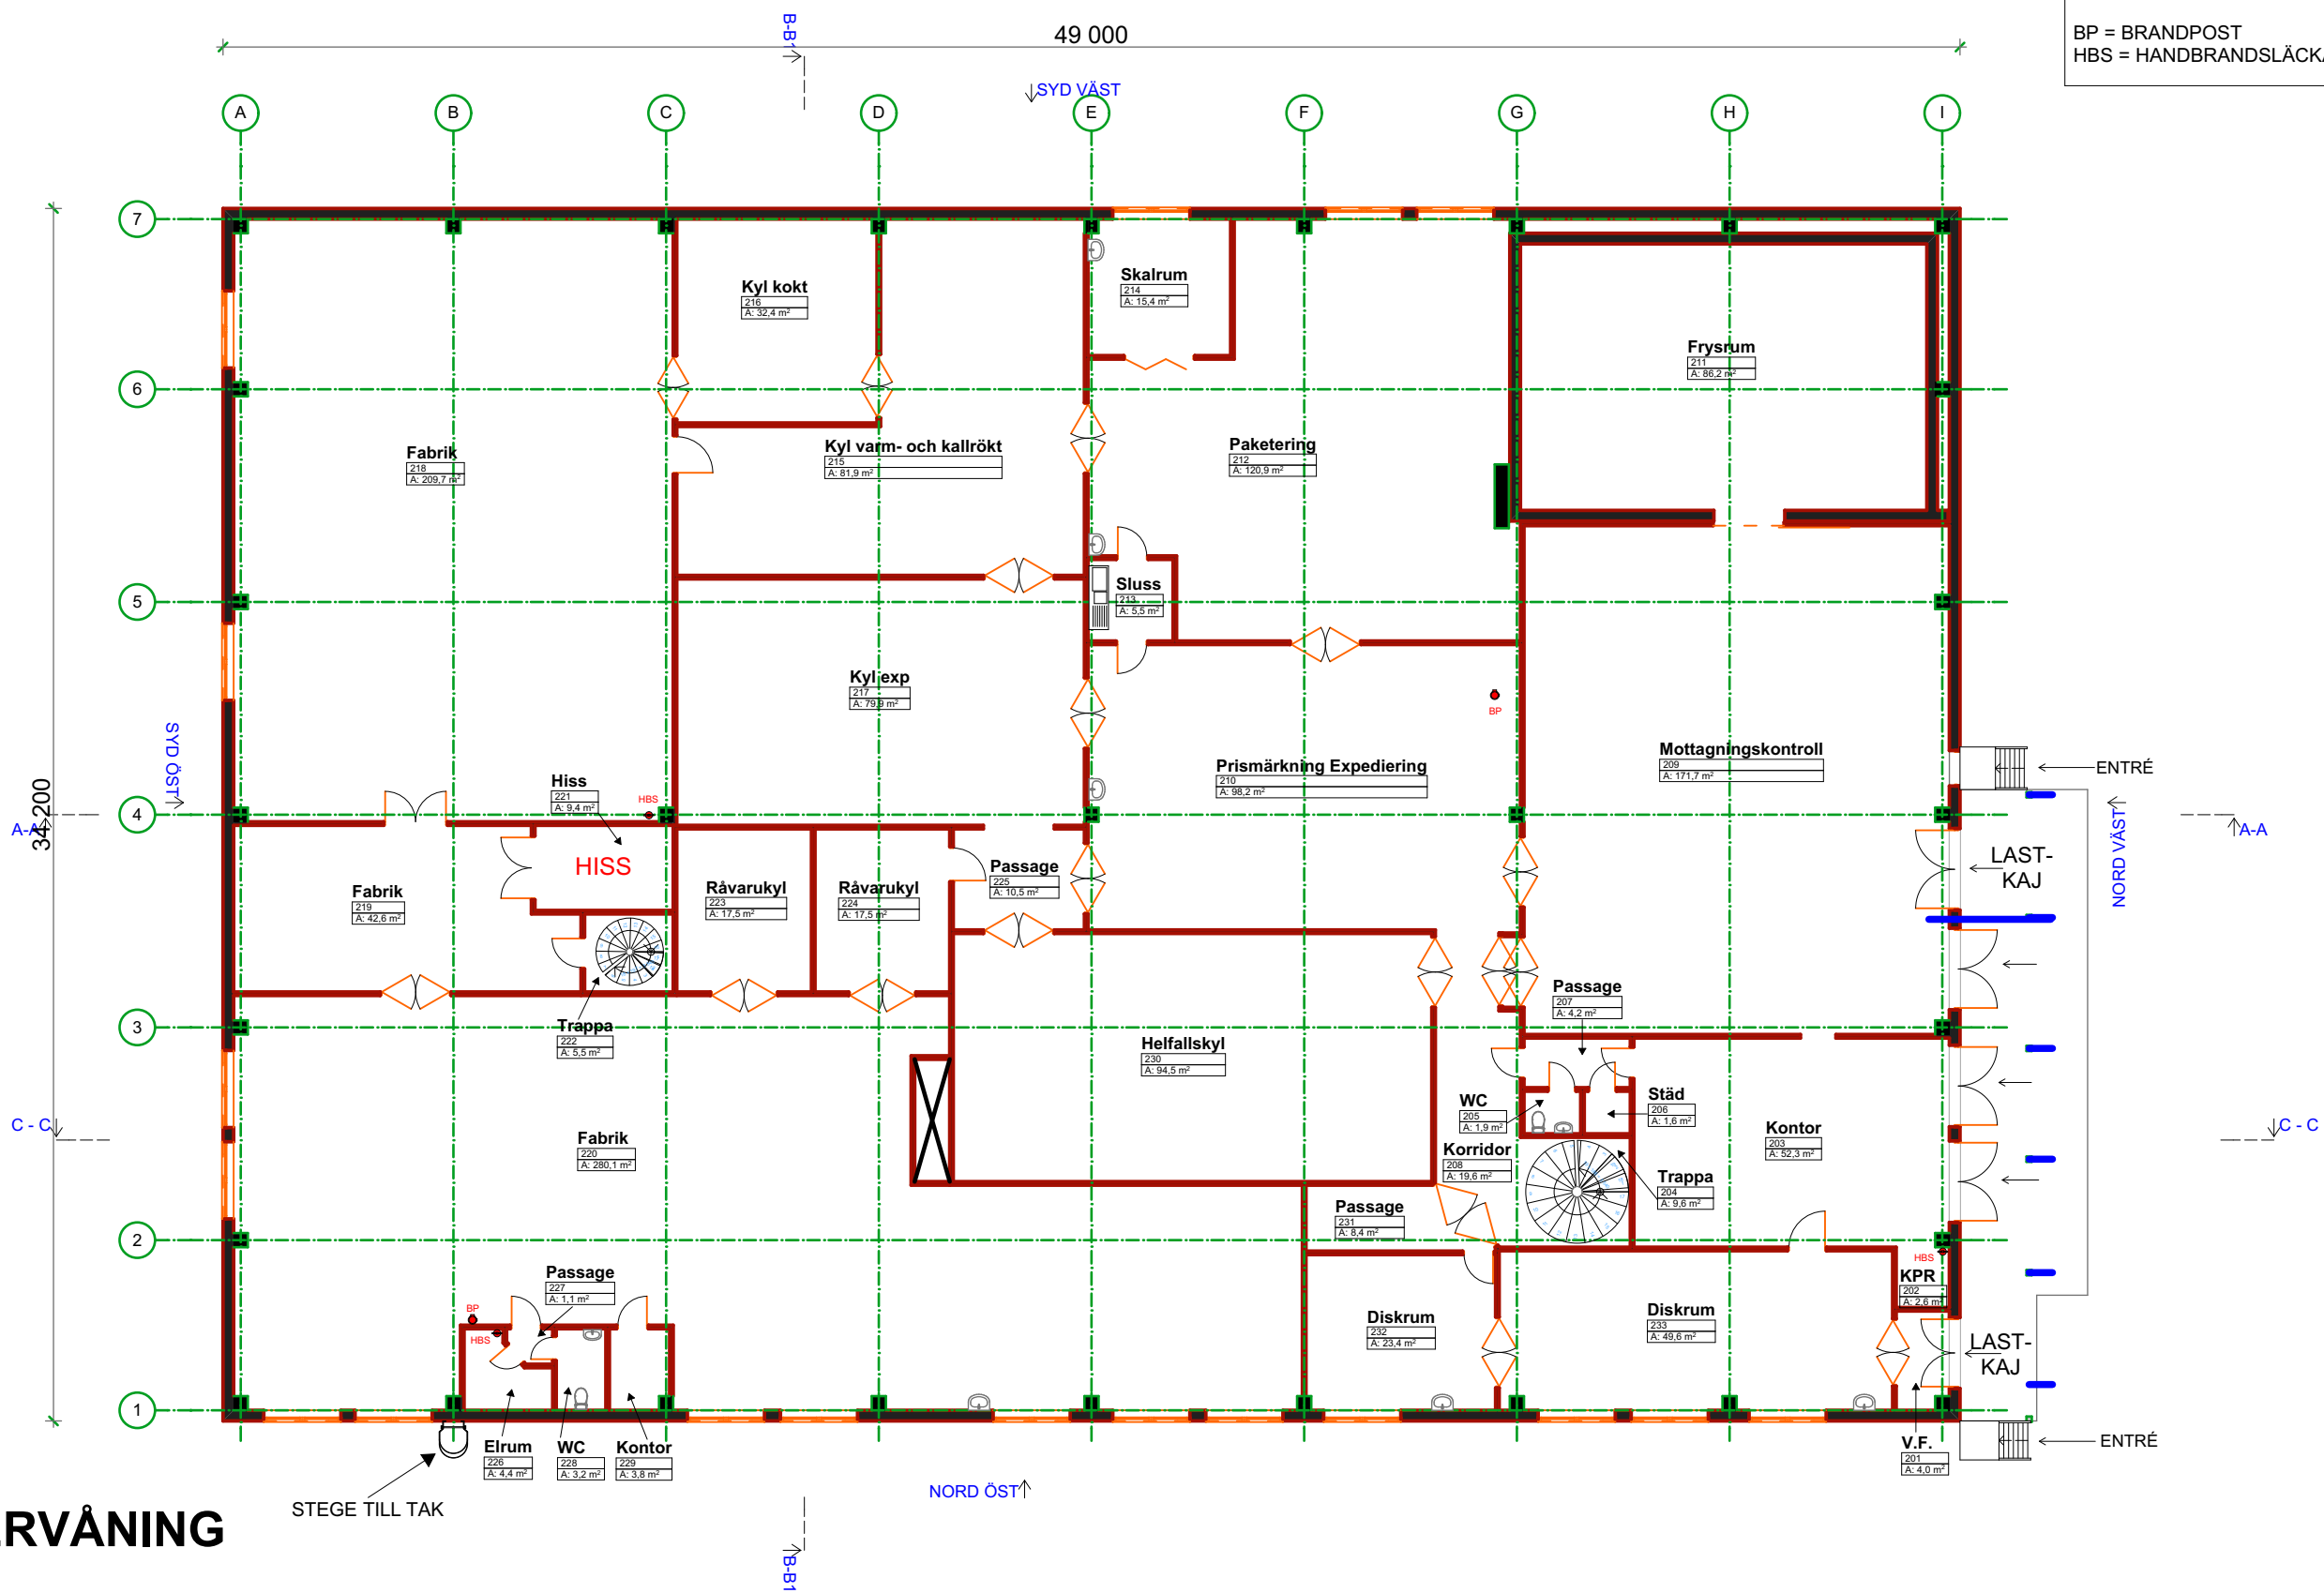

PLAN ÖVERVÅNING

SKALA 1:200

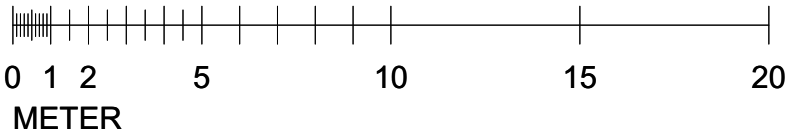

MARTIN MIRELIUS ARKITEKTKONTOR AB Svartgårdsvägen 9 134 63 Ingarö tel. +46 8 667 70 87 mob. +46 73 639 56 10 email: martin@mireliusarkitektkontor.se		RELATIONSRTNING LUNDE 8:22 KRAMFORS KOMMUN Ägare: Fiskja Fastighets AB		4
ANSVARIG ARKITEKT	Martin Mirelius Arkitekt SAR	RITNING	PLAN ÖVERVÅNING	
DATUM	2017-04-20	SKALA	1:200	

Upprättad på underlagsritning av Bjuggstam Arkitektkontor AB 1979-06-28
Upprättad på underlagsritning av LB Fastighets- & Ingenjörbyrå 1996-03-04