


PLAN BOTTENVÅNING

A horizontal number line representing a meter, ranging from 0 to 20. Major tick marks are labeled at 0, 1, 2, 5, 10, 15, and 20. The word "METER" is written below the line.

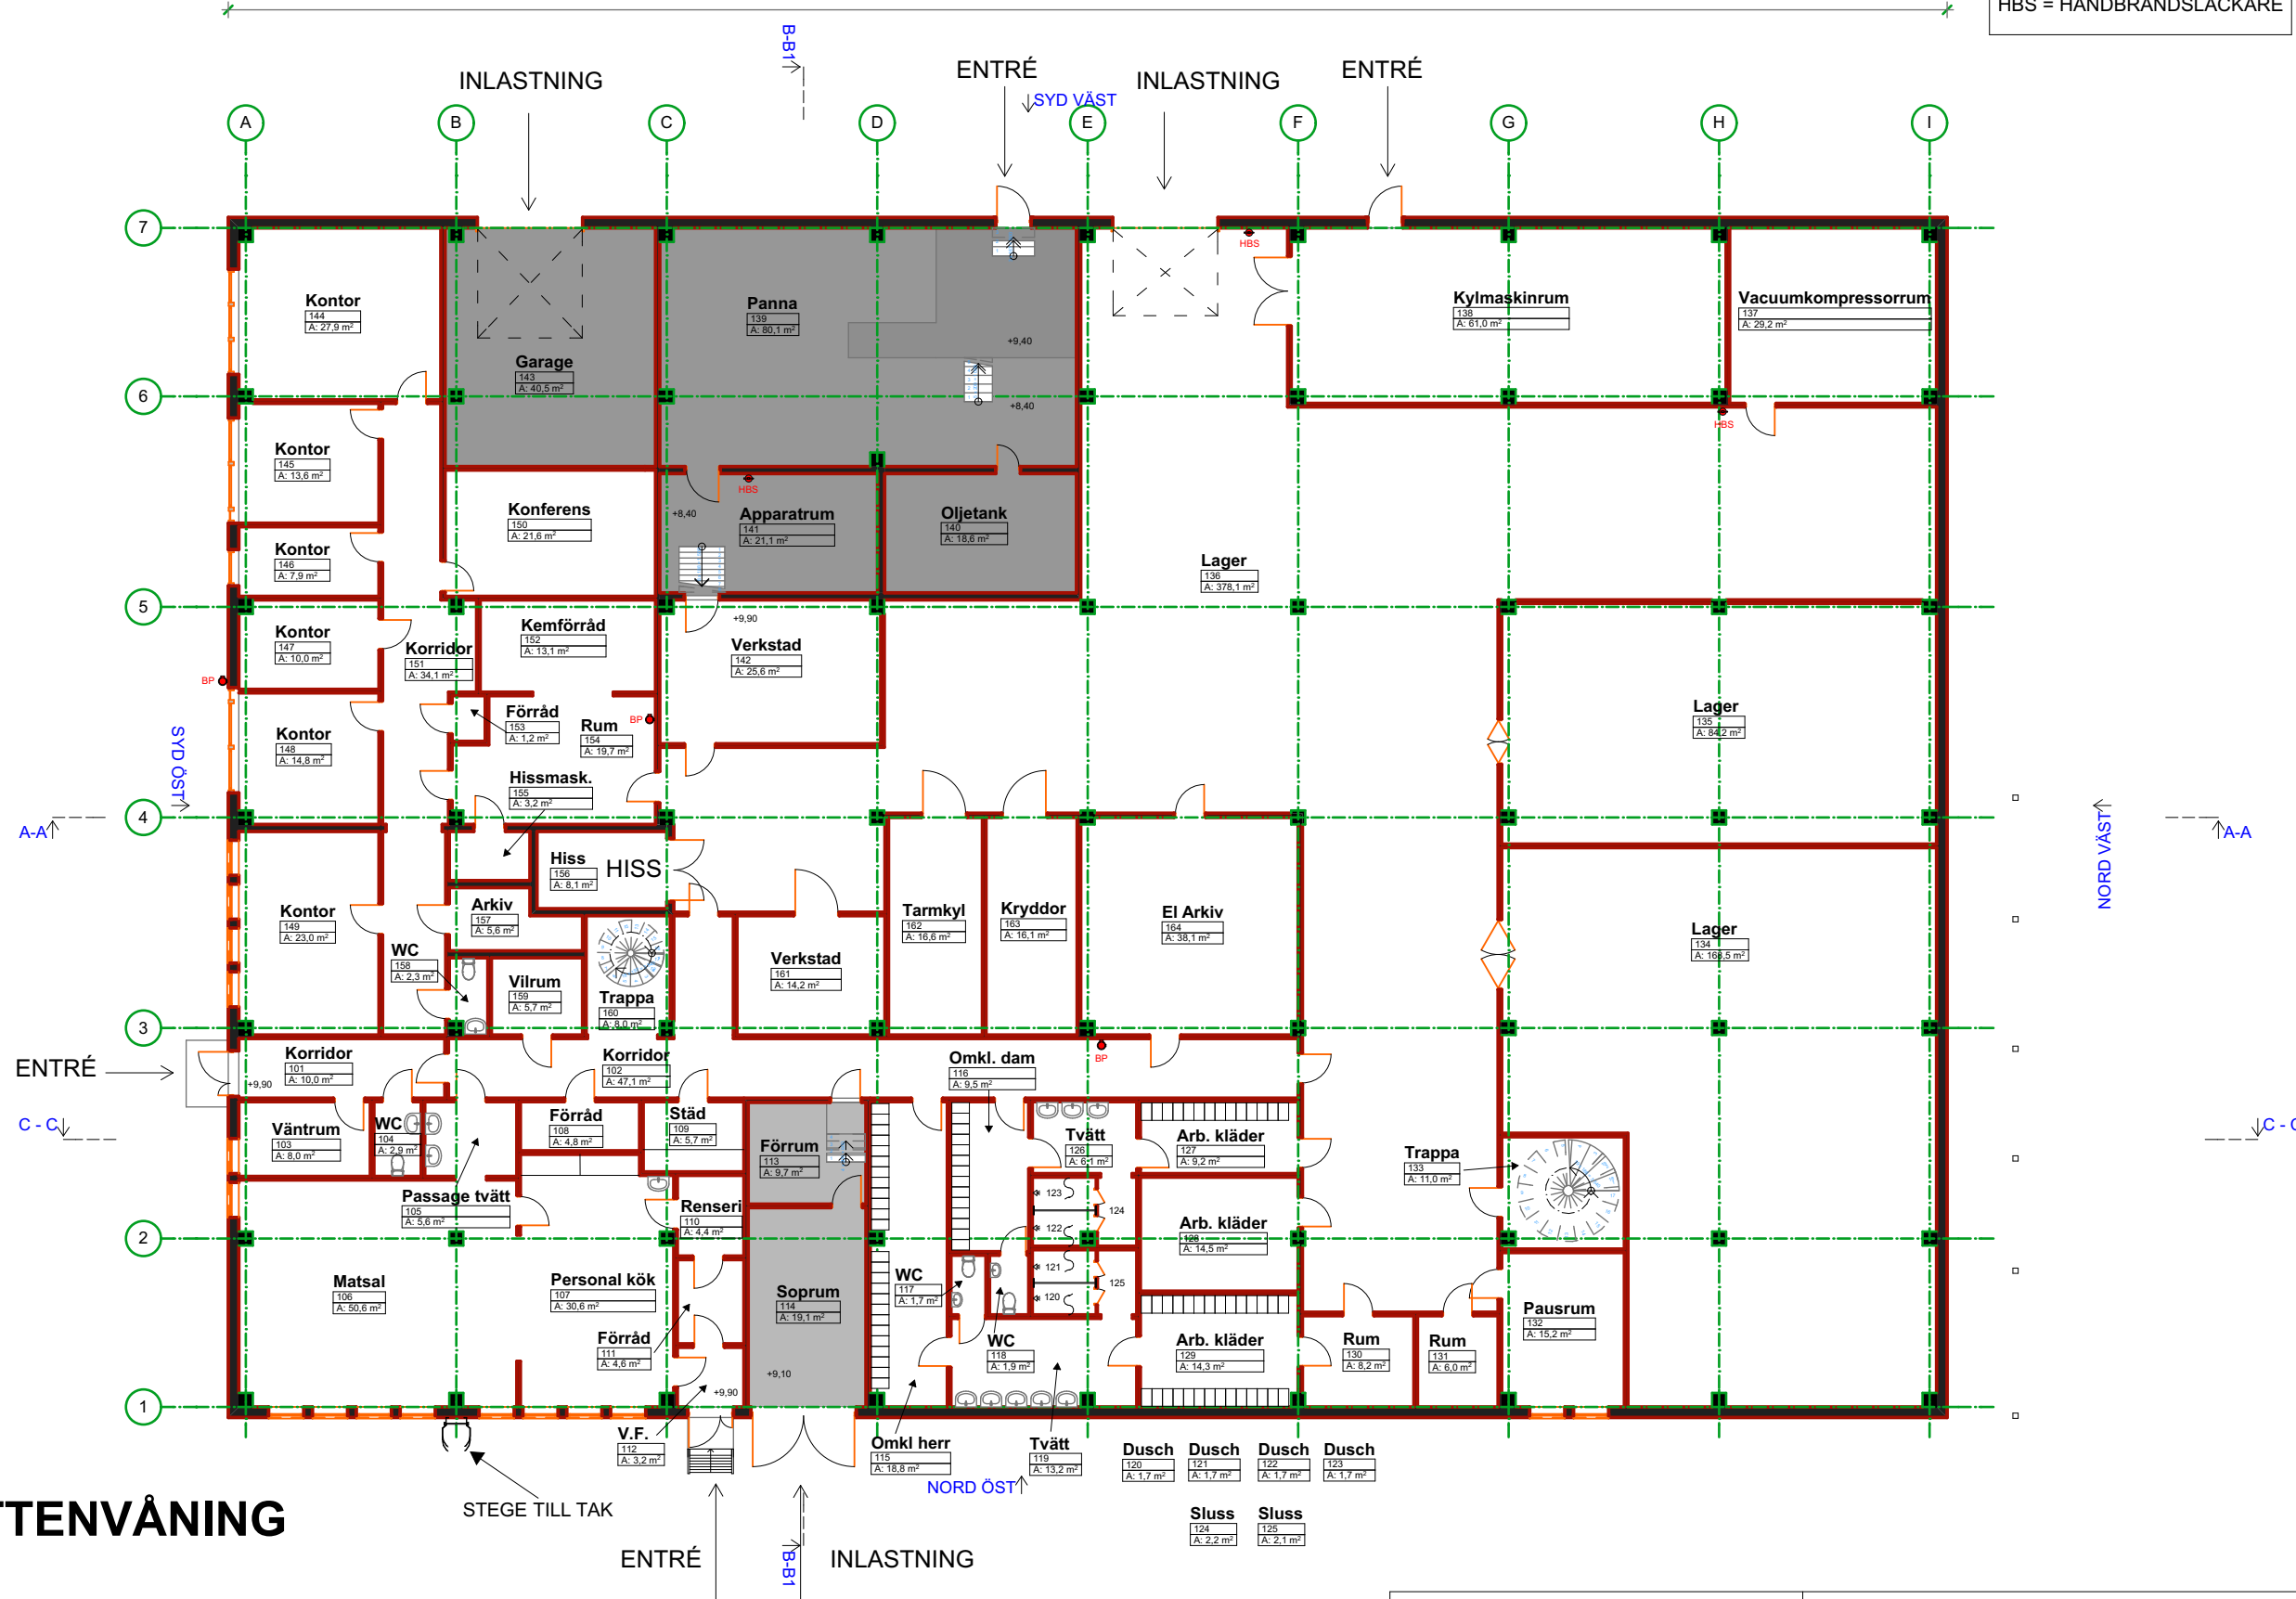

MARTIN MIRELIUS
ARKITEKTKONTOR AB
Svartgårdsvägen 9 134 63 Ingarö
tel. +46 8 667 70 87 mob. +46 73 639 56 10
email: martin@mireliusarkitektkontor.se

ANSVARIG ARKITEKT Martin Mirelius Arkitekt SAR

RELATIONSRTNING
LUNDE 8:22 KRAMFORS KOMMUN
Ägare: Fiskja Fastighets AB

RITNING PLAN BOTTENVÅNING

DATUM	2017-04-20
-------	------------

SKALA	1:200
-------	-------

Upprättad på underlagsritning	av Bjuggstam Arkitektkontor AB 1979-06-28
Upprättad på underlagsritning	av LB Fastighets- & Ingenjörbyrå 1996-03-04