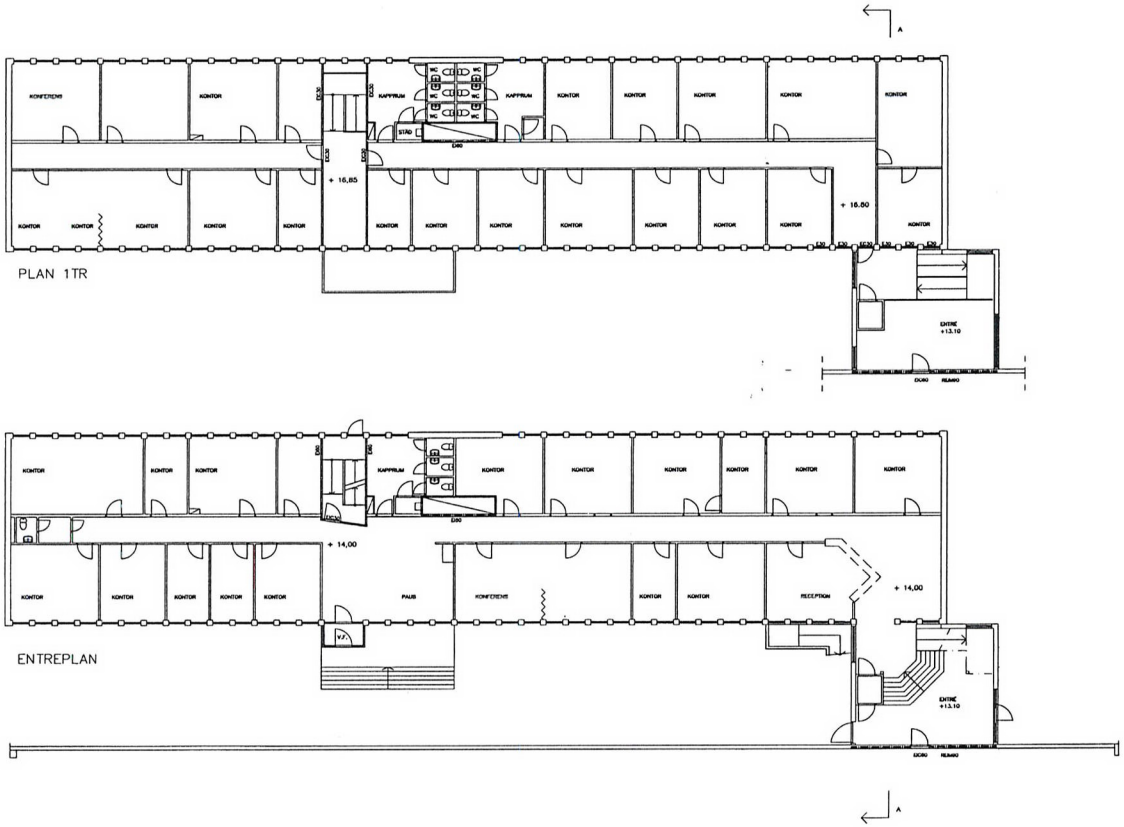

RELATIONSHANDLING


Arkitektkontoret Krook & Tjäder AB
Prinsgatan 12 · 413 05 Göteborg
Fax 031-1282965
krook@tjader.se
031-424842

Arkitekterna AB KROOK & TJÄDER

97003	MC	S TJÄDER
980128	Stefan Tjäder	

BACKA 22:3, GÖTEBORG

ENTRÉPLAN OCH PLAN 1 TRAPPA

1:100

A 30:02

ca 475 m2

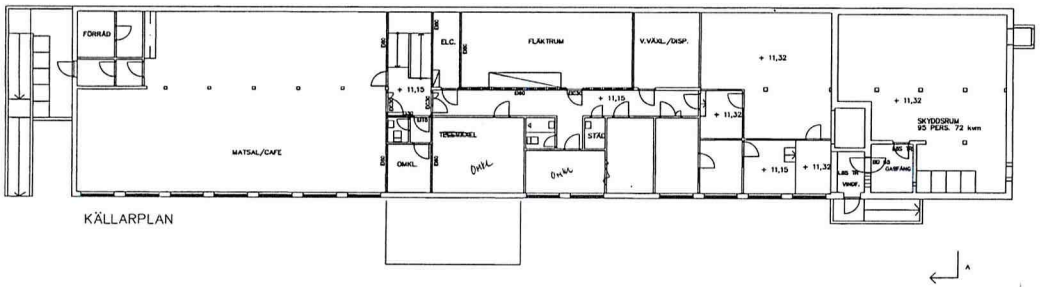

KÄLLARPLAN

RELATIONSHANDLING

Arkitektbyrån Krook & Tjäder AB
Föreningsgatan 12 · 413 05 Göteborg
Fax 031-126865
krook@tjader.se
031-424642

Arkitektbyrån AB KROOK & TJÄDER

97003	MC	S. TJÄDER
980128		Stefan Tjäder

BACKA 22:3, GÖTEBORG

KÄLLARPLAN

1:100

A 30:01