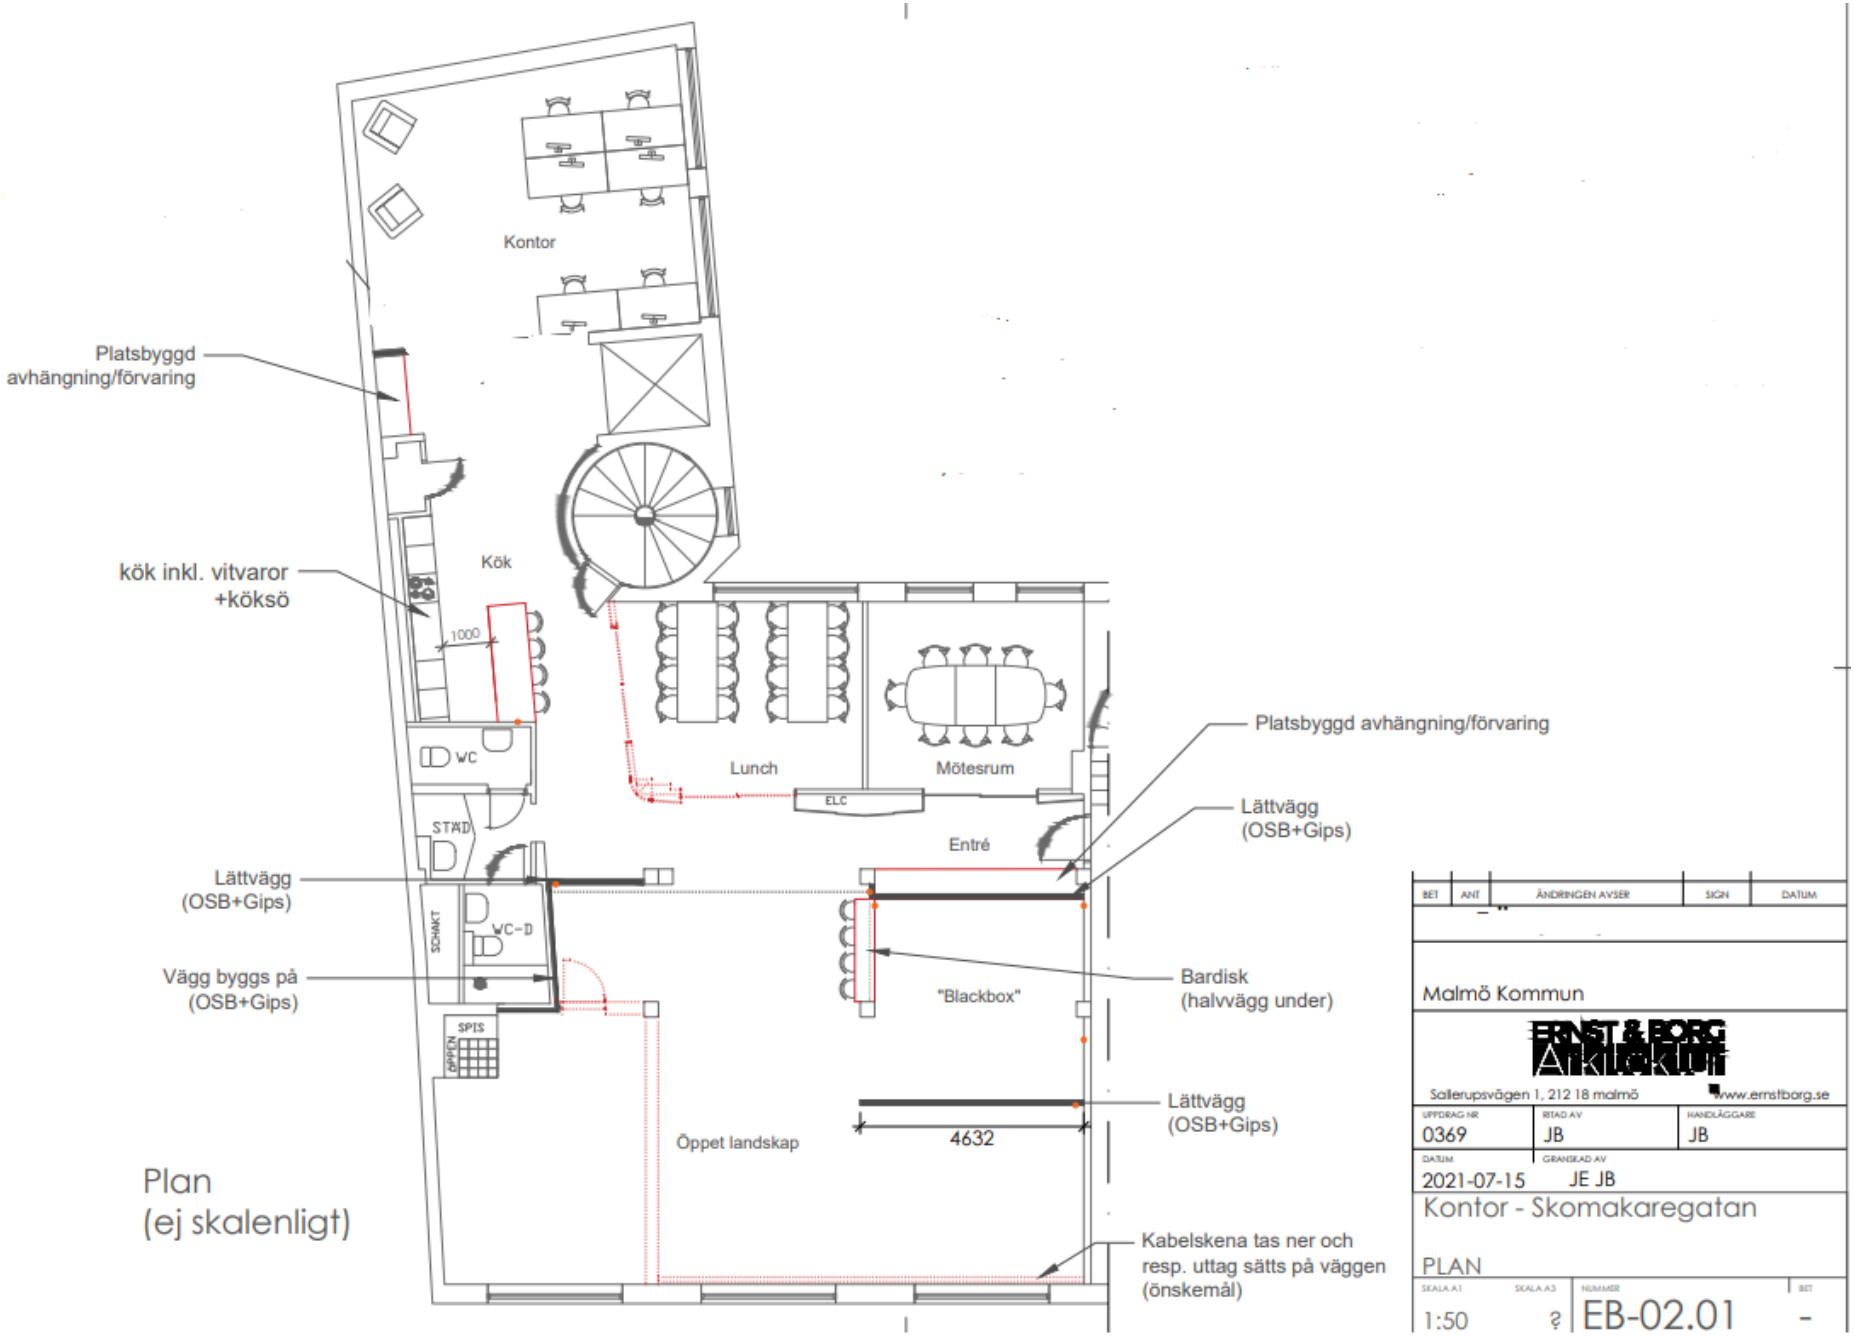

Plan
(ej skalenligt)

BET	ANT	ÄNDRINGEN AVSER	SIGN	DATUM

Malmö Kommun

ERNST & BORG Arkitektur

Sallerupsvägen 1, 212 18 malmö www.ernstborg.se

UPPDRAG NR	RITAD AV	HANDLÄGGARE
0369	JB	JB

DATUM 2021-07-15 GRANSKAD AV JE JB

Kontor - Skomakaregatan

PLAN

SKALA A1	SKALA A3	NUMMER	BET
1:50	?	EB-02.01	-