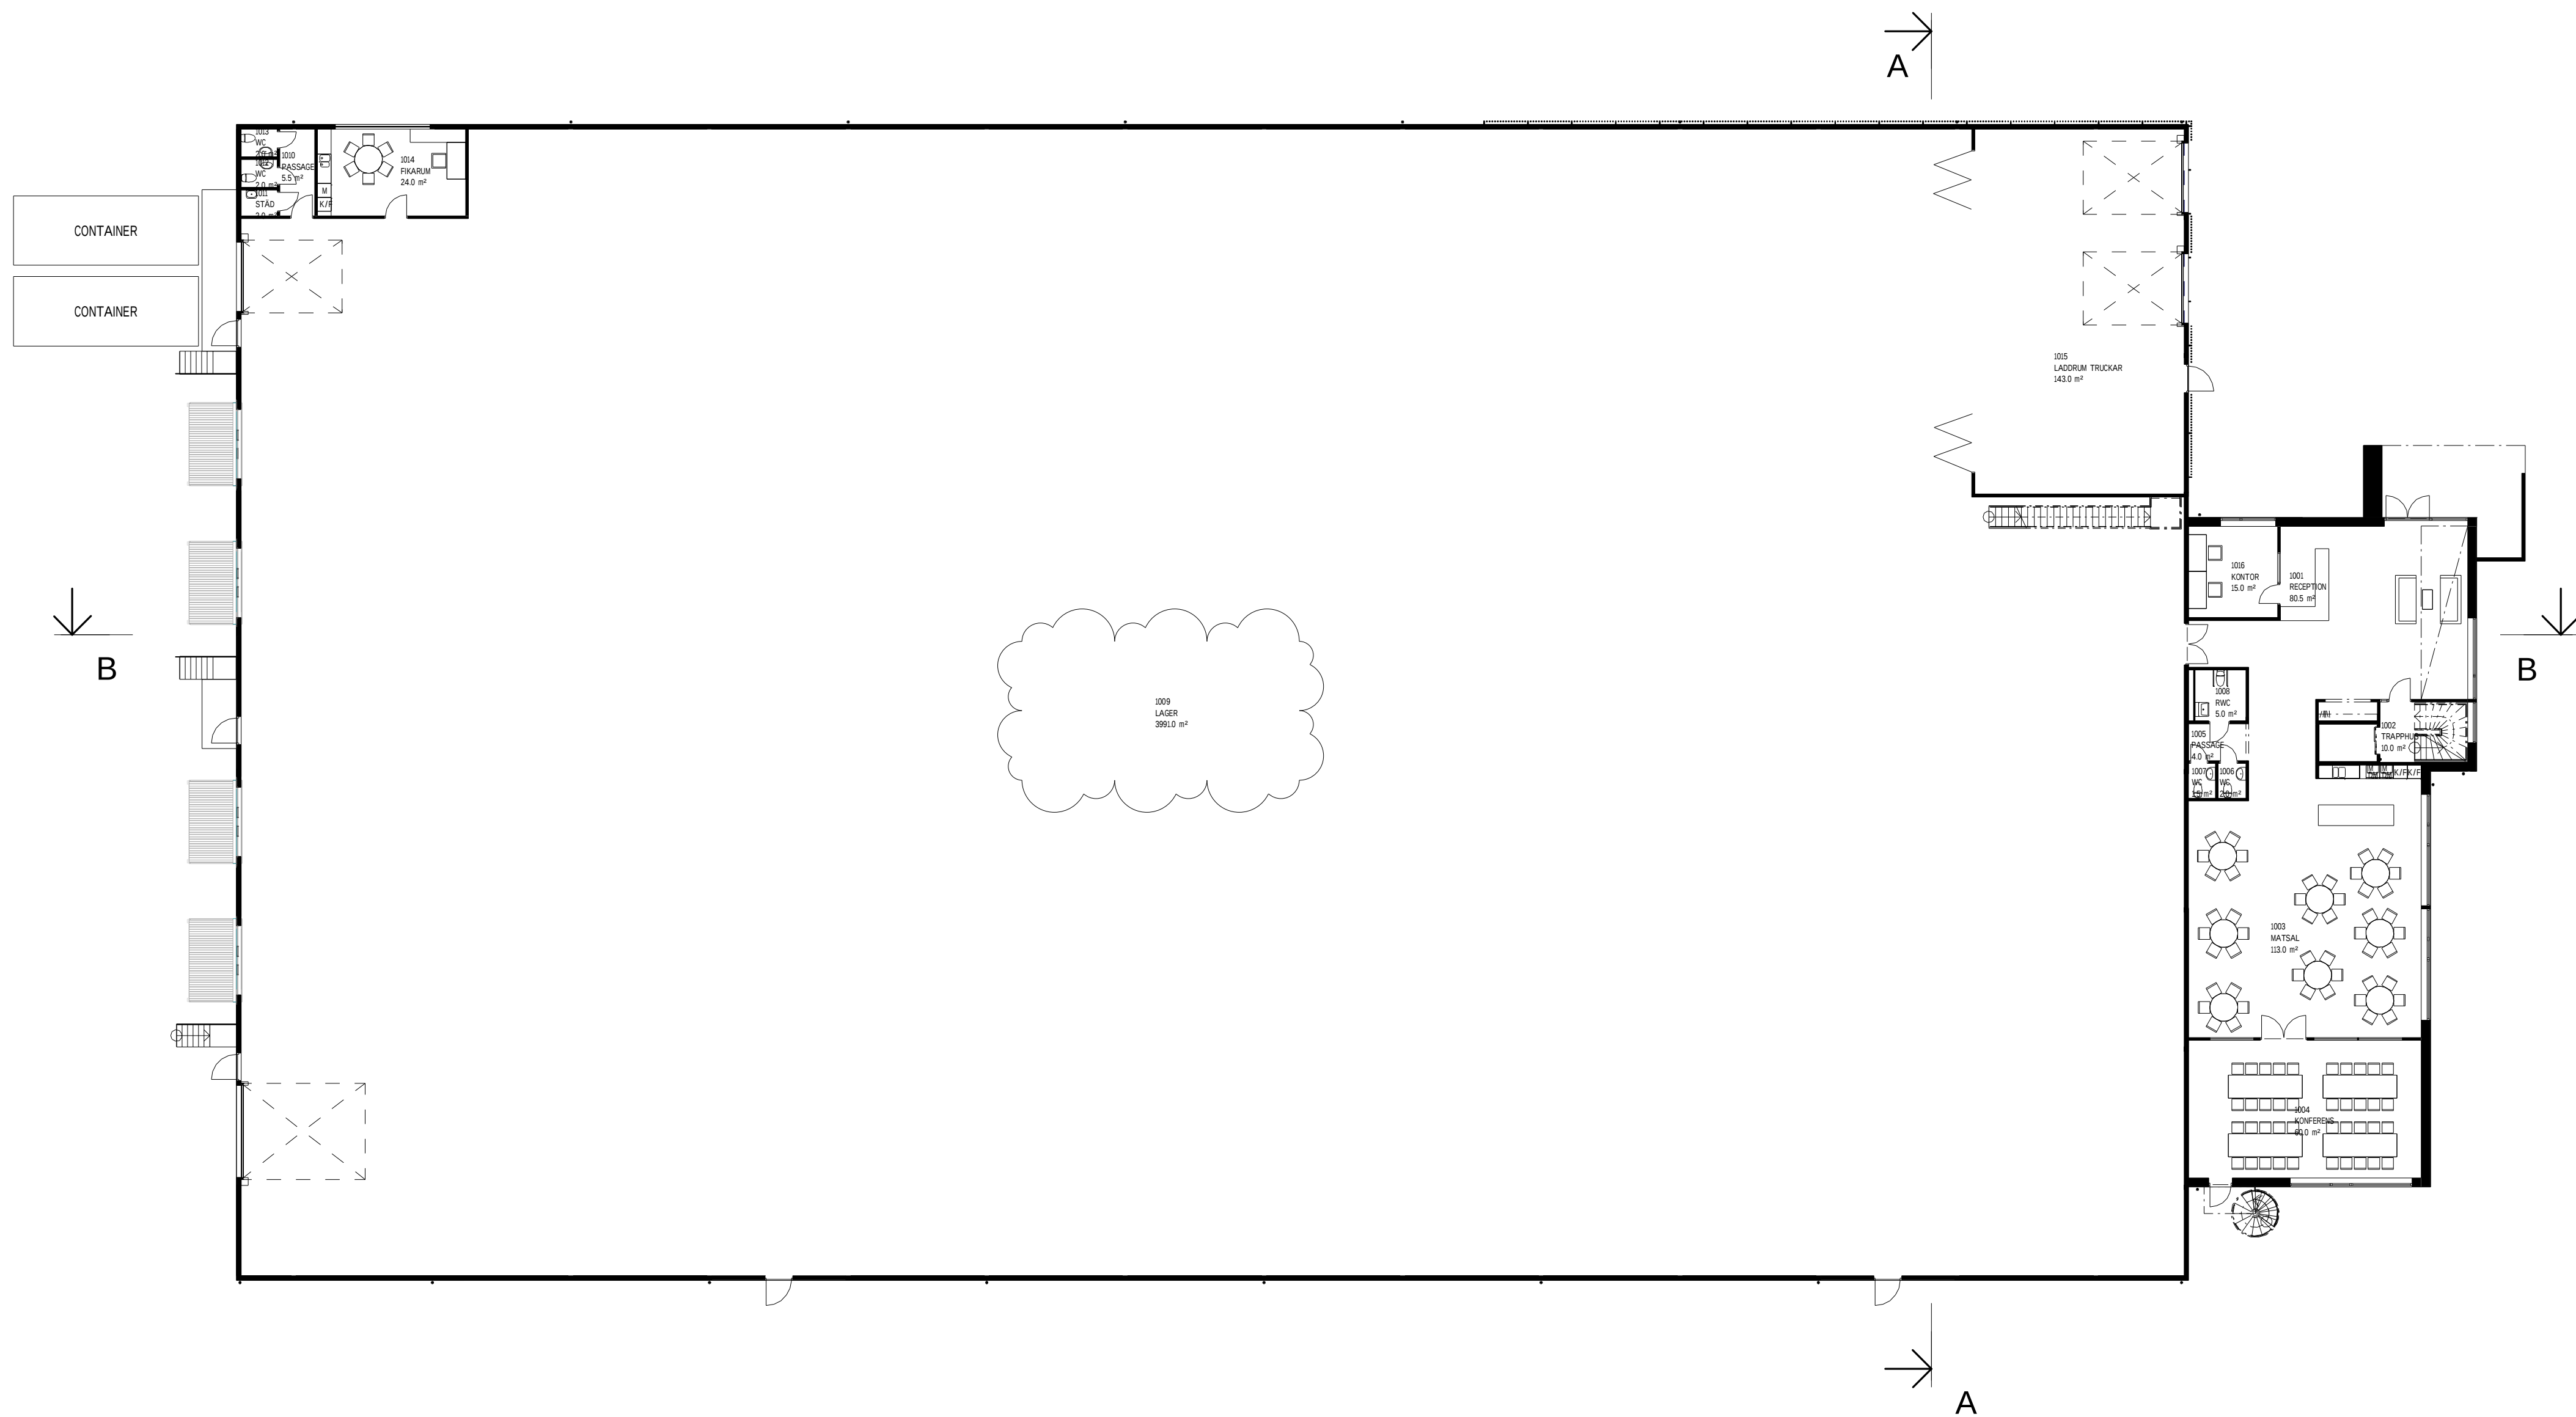


HÄNVISNINGAR


SEKTIONER SE RITN. A-40-2-1001
FASADER SE RITN. A-40-3-1001

A	MÄTT LAGERHALL MINSKAT	2023-09-12	MW
BET	ÄNDRINGEN AVSER	DATUM	SIGN

BYGGLOVHANDLING

XEERA LAGERBYGGNAD
DEL AV PALMBOHULT 2:25

TON®
ARKITEKTUR

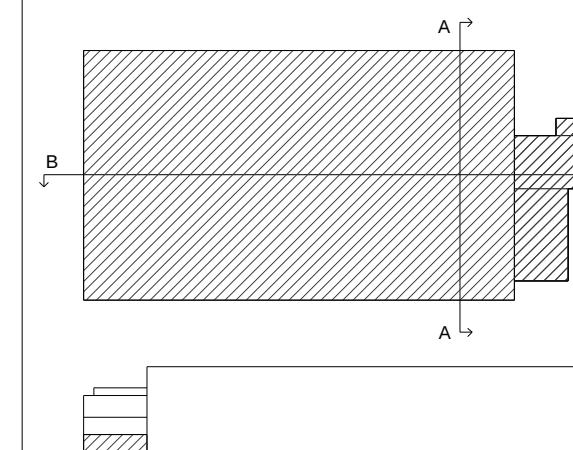

✕ A	TON arkitektur

LUPPORAG.NR 22019	RITADKONSTR AV P.A	HANDLÄGGARE M.W
DATUM 2023-03-31	ANSVARIG M.W	

NYBYGGNATION LAGER- OCH
KONTORSLOKAL
ÖVERSIKTSRITNING
PLAN 10, ENTRÉPLAN

SKALA A1 1:200 A3 1:400	NUMMER A-40-1-1100	BET A
-------------------------------	-----------------------	----------