
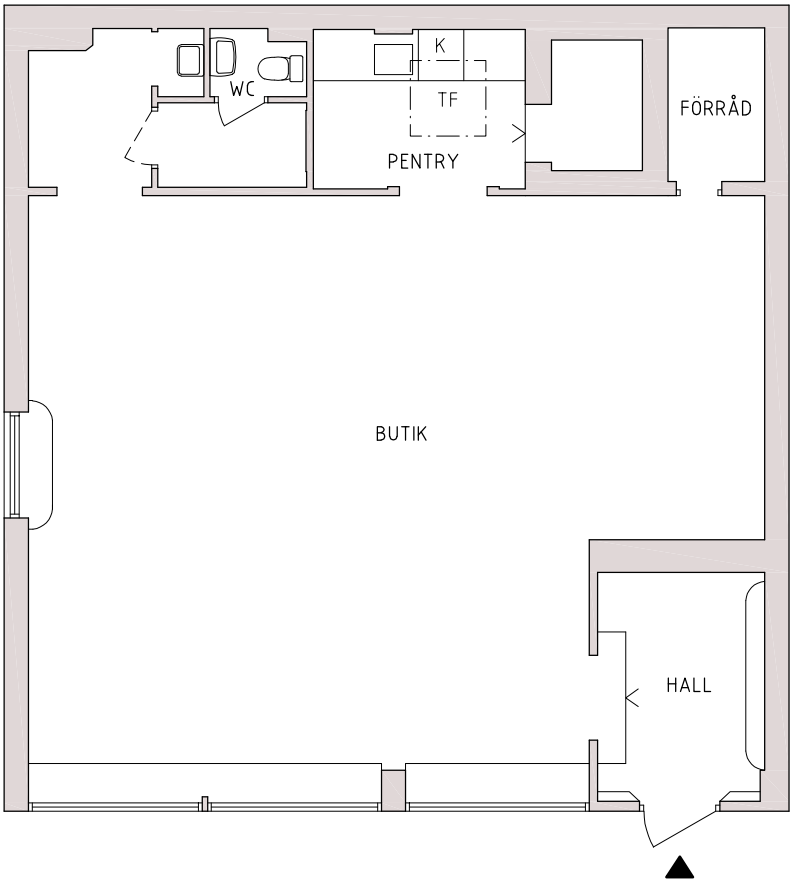


Fastigheten Ulven 1
Adress: Källängsvägen 26, b.v.
Relationsritning

Stockholm 2026.11.17

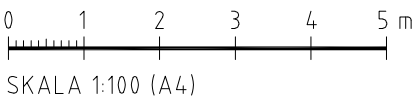

SKALA 1:100 (A4)

Mätbolaget Kvadrat i Stockholm AB
www.kvadratab.se | Tel. 08-650 03 50