



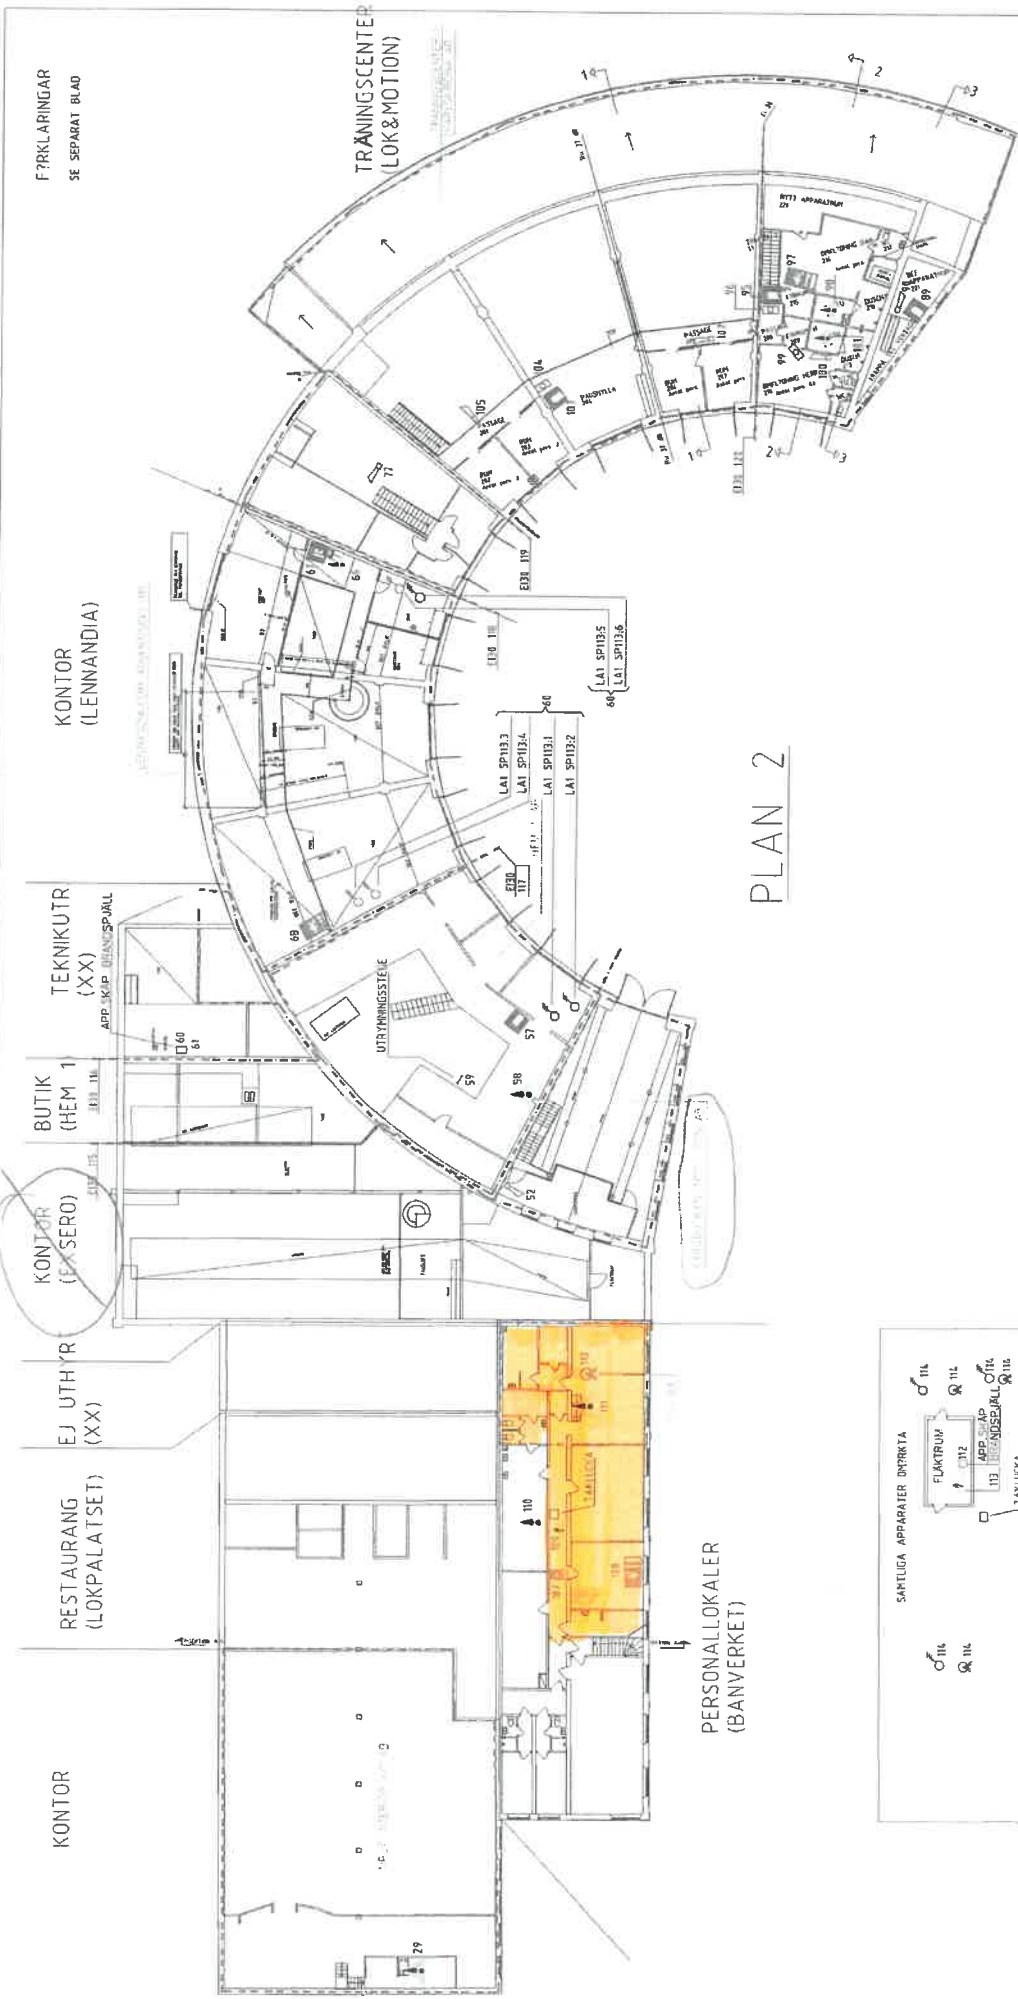

PLAN 2

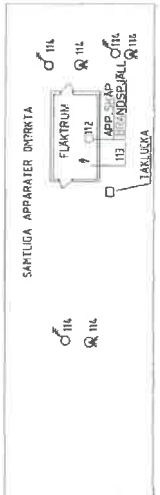

VINDSPLAN

OVANFÖR
PERSONALLOKALER
(BANVERKET)

PROJEKT	BYGGNAD	BYGGNAD	BYGGNAD
JERNHUSEN	KARLSKRONA	LOKSTALL	PLAN 2
UPPDRAG NR	2005-11-13	ANSVARIG	K2
DATUM	2005-11-13	ANSVARIG	K2
