


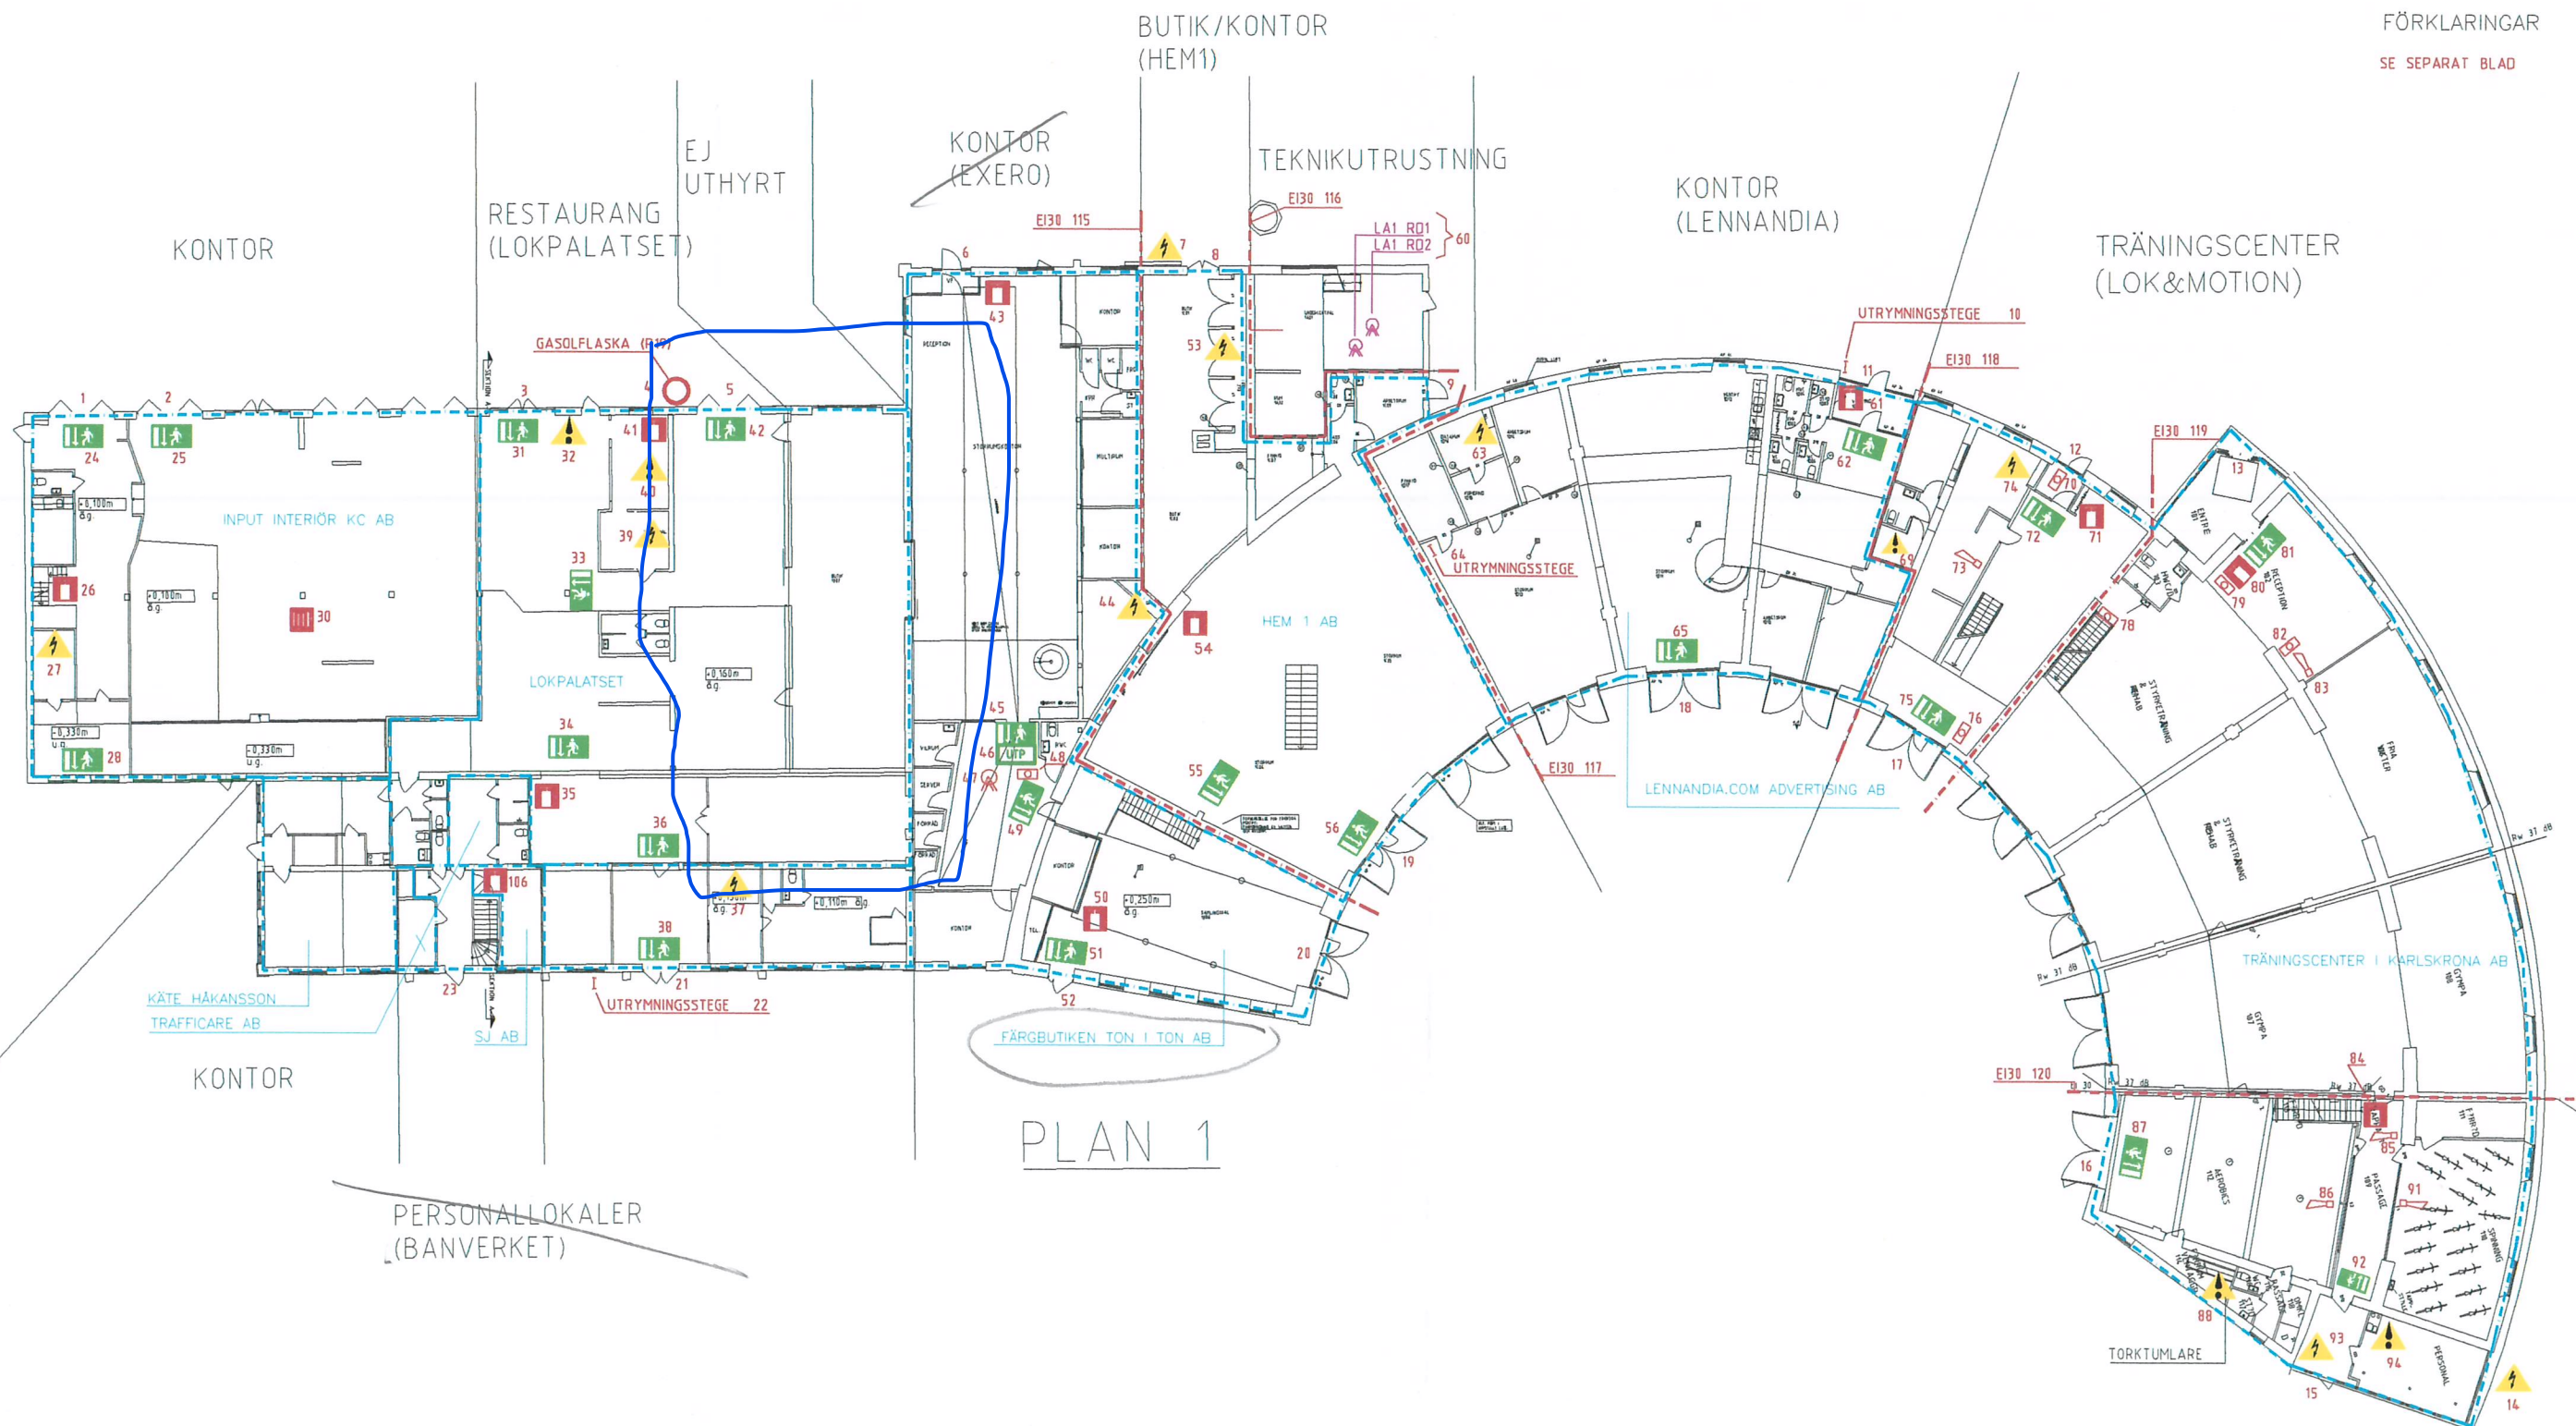

FÖRKLARINGAR
SE SEPARAT BLAD

PLAN 1

BET	AVT	ÄNDRINGEN AVSER	BIDN	DATUM
JERNHUSEN				
UPPDRAG NR	RITAD AV	HANDLÄGGARE		
	S SKÖLD			
DATUM	ANSVARIG			
2005-11-03				
KARLSKRONA LOKSTALL				
PLAN 1				
KONTROLLRITNING				
SKALA	NUMMER	I REV		
-	K1			

SE SEPARAT BLAD



OVANFÖR
PERSONALLOKALER
(BANVERKET)

BE	ANT	INVERINGEN AVSER		SIGN	DATUM
JERNHUSEN					
UPPDAG NR		RITAD AV		HANDLÄGGARE	
		S SKÖLD			
DATUM		ANSVARIG			
2005-11-03					
KARLSKRONA LOKSTALL					
PLAN 2					
KONTROLLRITNING					
SKALA		NUMMER		I REV	
-		K2			