


Källarplan

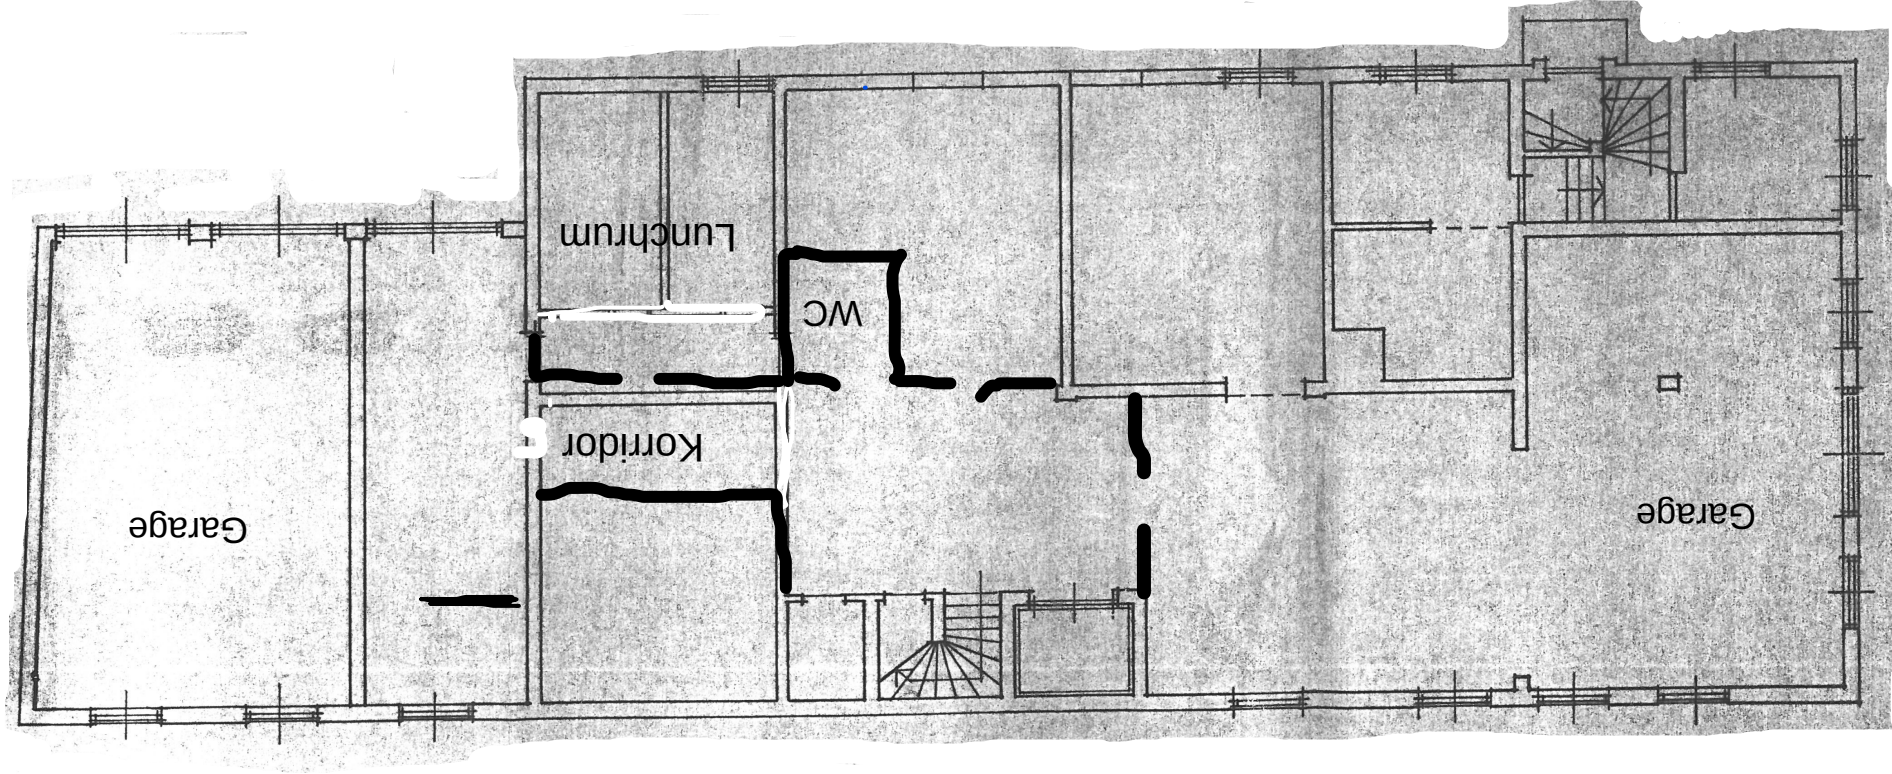

360 kvm

Ritningen stämmer inte till fullo med verkligheten.