


REF:

LAGER: SB11

YTA CA 3758 M²

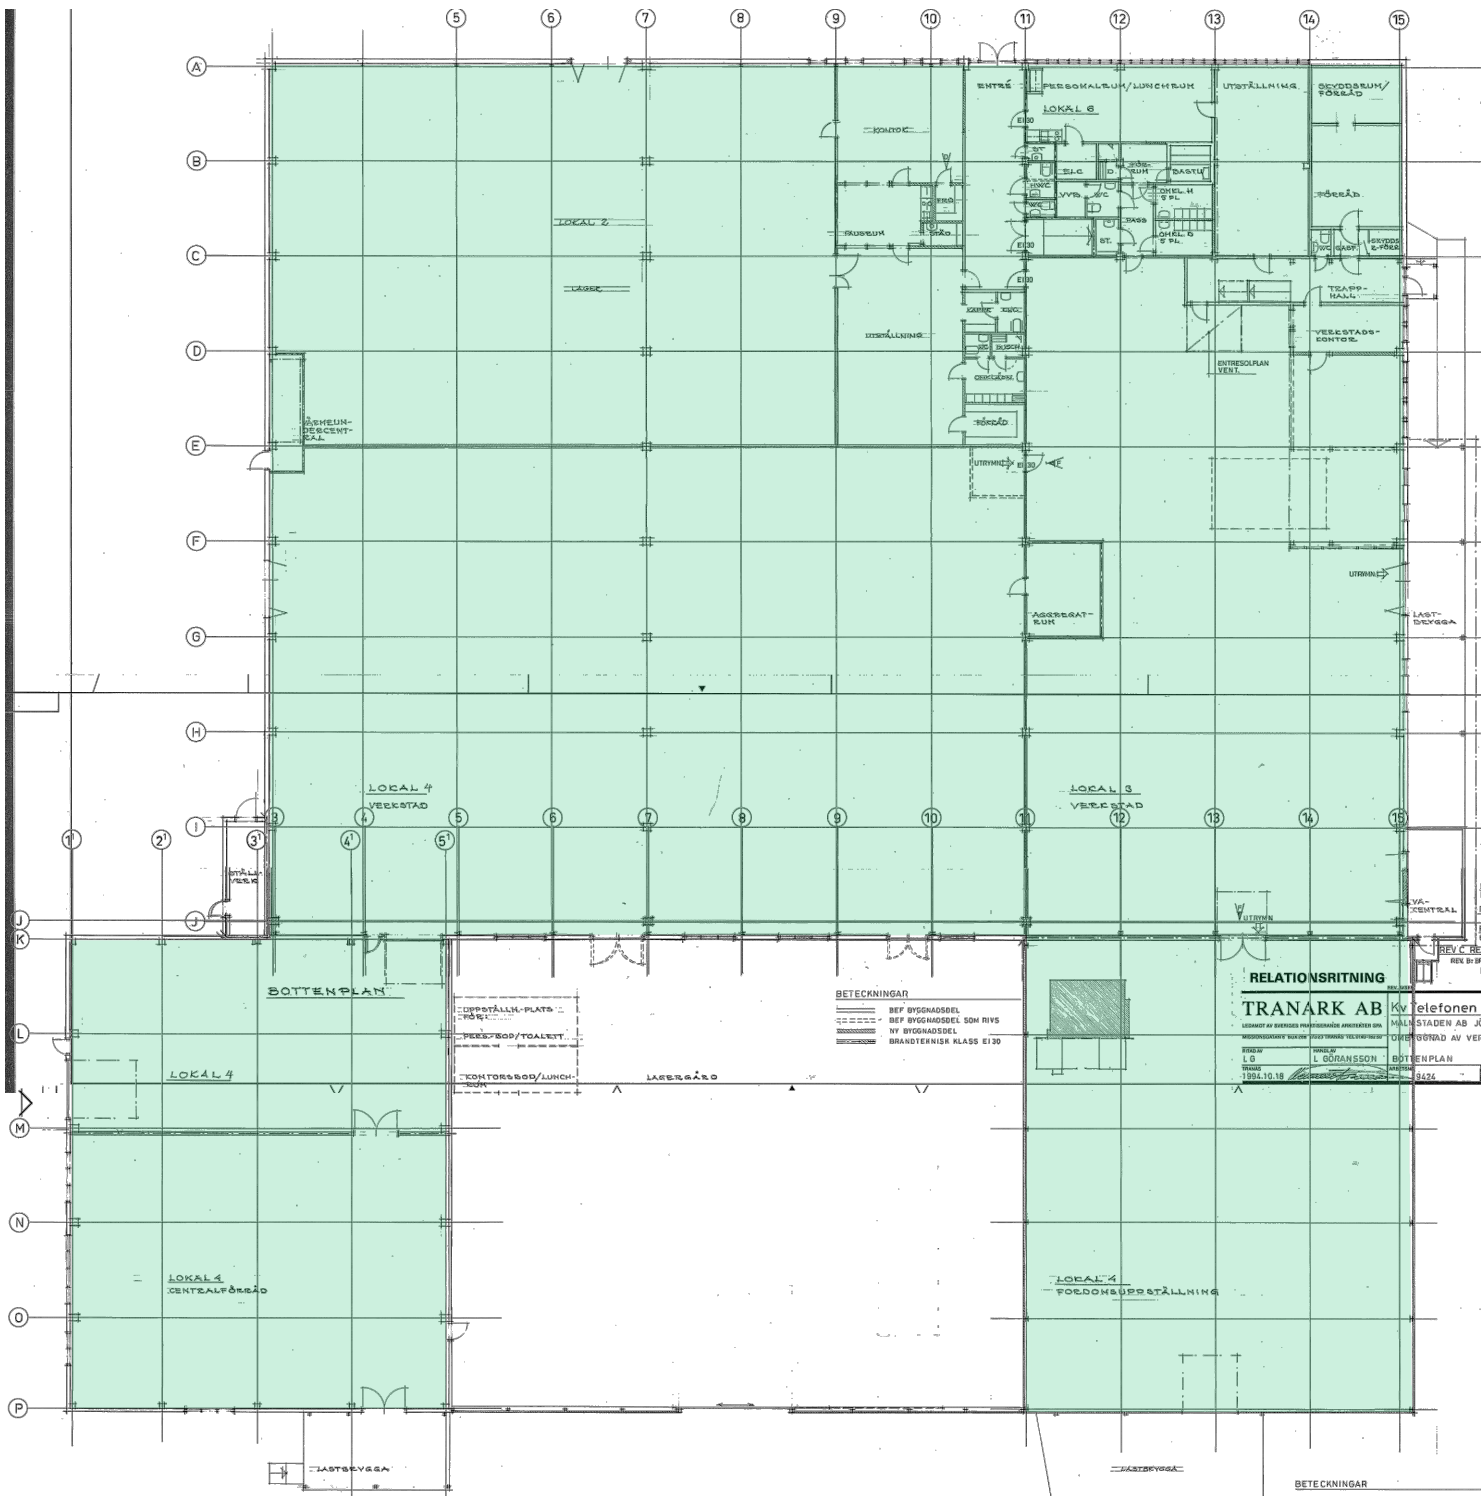

TRANARK AB ARKITEKTER OCH INGENJÖRER www.tranark.se 0140-162 50 TELEFONEN 17 TRANÅS KOMMUN	STATUS		INFORMATIONSHANDLING		DATUM		2024-12-11				
	VÅNING 1					ANSVARIG			J.RAGNEBY		
	PLANRITNING					SKALA A3			1:400		
UPPDRAG NR		RITAD AV		HANDLÄGGARE		NUMMER		BET			
9424.3		S.ANDERSSON				A-40-1-10					