

|                                                 |                                             |                  |
|-------------------------------------------------|---------------------------------------------|------------------|
| Ärende                                          | Kommun<br>Hudiksvall                        | Län<br>Gävleborg |
| Fastighetsreglering berörande Ede 7:22 och 7:23 | Förrättningen är registrerad den 2007-09-27 |                  |
| Förrättigelselantmätare<br>Eva Bodell           | Eva Bodell                                  |                  |

FASTIGHETSÄTTSLIG BESKRIVNING, aktbil BE

TEKNISK BESKRIVNING  
Koordinatförteckning


| Punkt          | Markering  | X          | Y          |
|----------------|------------|------------|------------|
| Polygonpunkter |            |            |            |
| 2121           | Rör i mark | 6854609,23 | 1539524,18 |
| 2317           | - " -      | 6854625,32 | 1539616,25 |

|              |              |            |            |
|--------------|--------------|------------|------------|
| Gränspunkter |              |            |            |
| 262309       | Rör i mark g | 6854557,26 | 1539568,63 |
| 263096       | - " - g      | 6854600,15 | 1539565,58 |
| 263536       | - " -        | 6854568,23 | 1539567,85 |
| 263537       | - " -        | 6854573,04 | 1539528,42 |
| 263538       | - " -        | 6854568,07 | 1539529,00 |

g= gammal markering

Nyttillkommen gräns: 263536-263537-263538

Raklinjepunkter: 262309-263536-262096

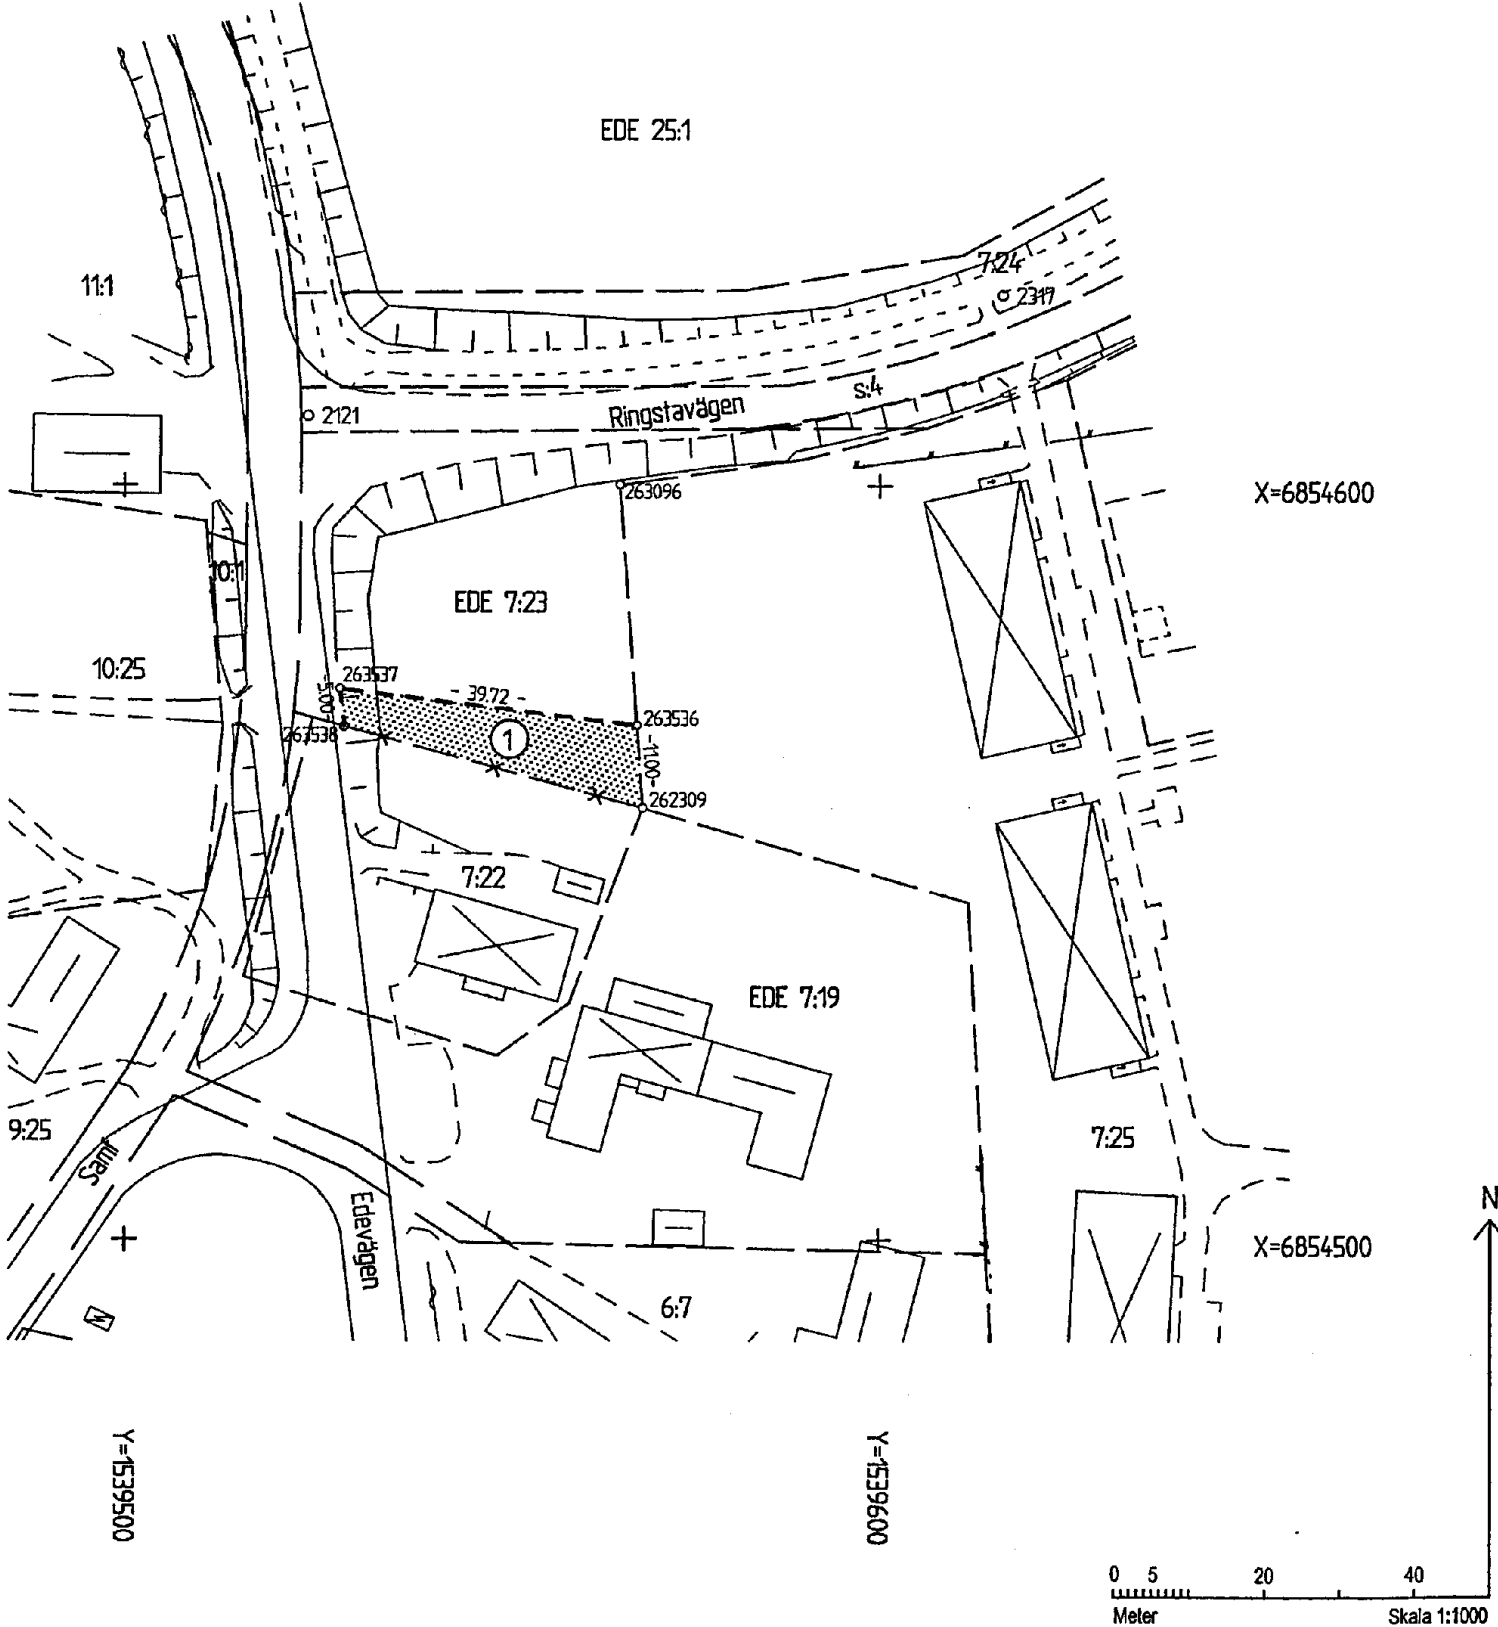

|                                                                               |                                      |                                               |
|-------------------------------------------------------------------------------|--------------------------------------|-----------------------------------------------|
| Framställd genom<br>Nymätning                                                 | Skala<br>1:1000                      | Koordinatsystem<br>RT R10 2.5 gon V0:-15      |
| För det tekniska innehållet svarar<br>Hudiksvalls kommun<br>Mättningskontoret | Registerkarta<br>Spec. bl. 666 07 88 | Koordinatkvallitet<br>Inre 25 mm, Yttre 25 mm |
| Mätning RJ                                                                    | Beräkning RJ                         | Kartering RJ                                  |
|                                                                               |                                      | Ritn redigering RJ                            |