


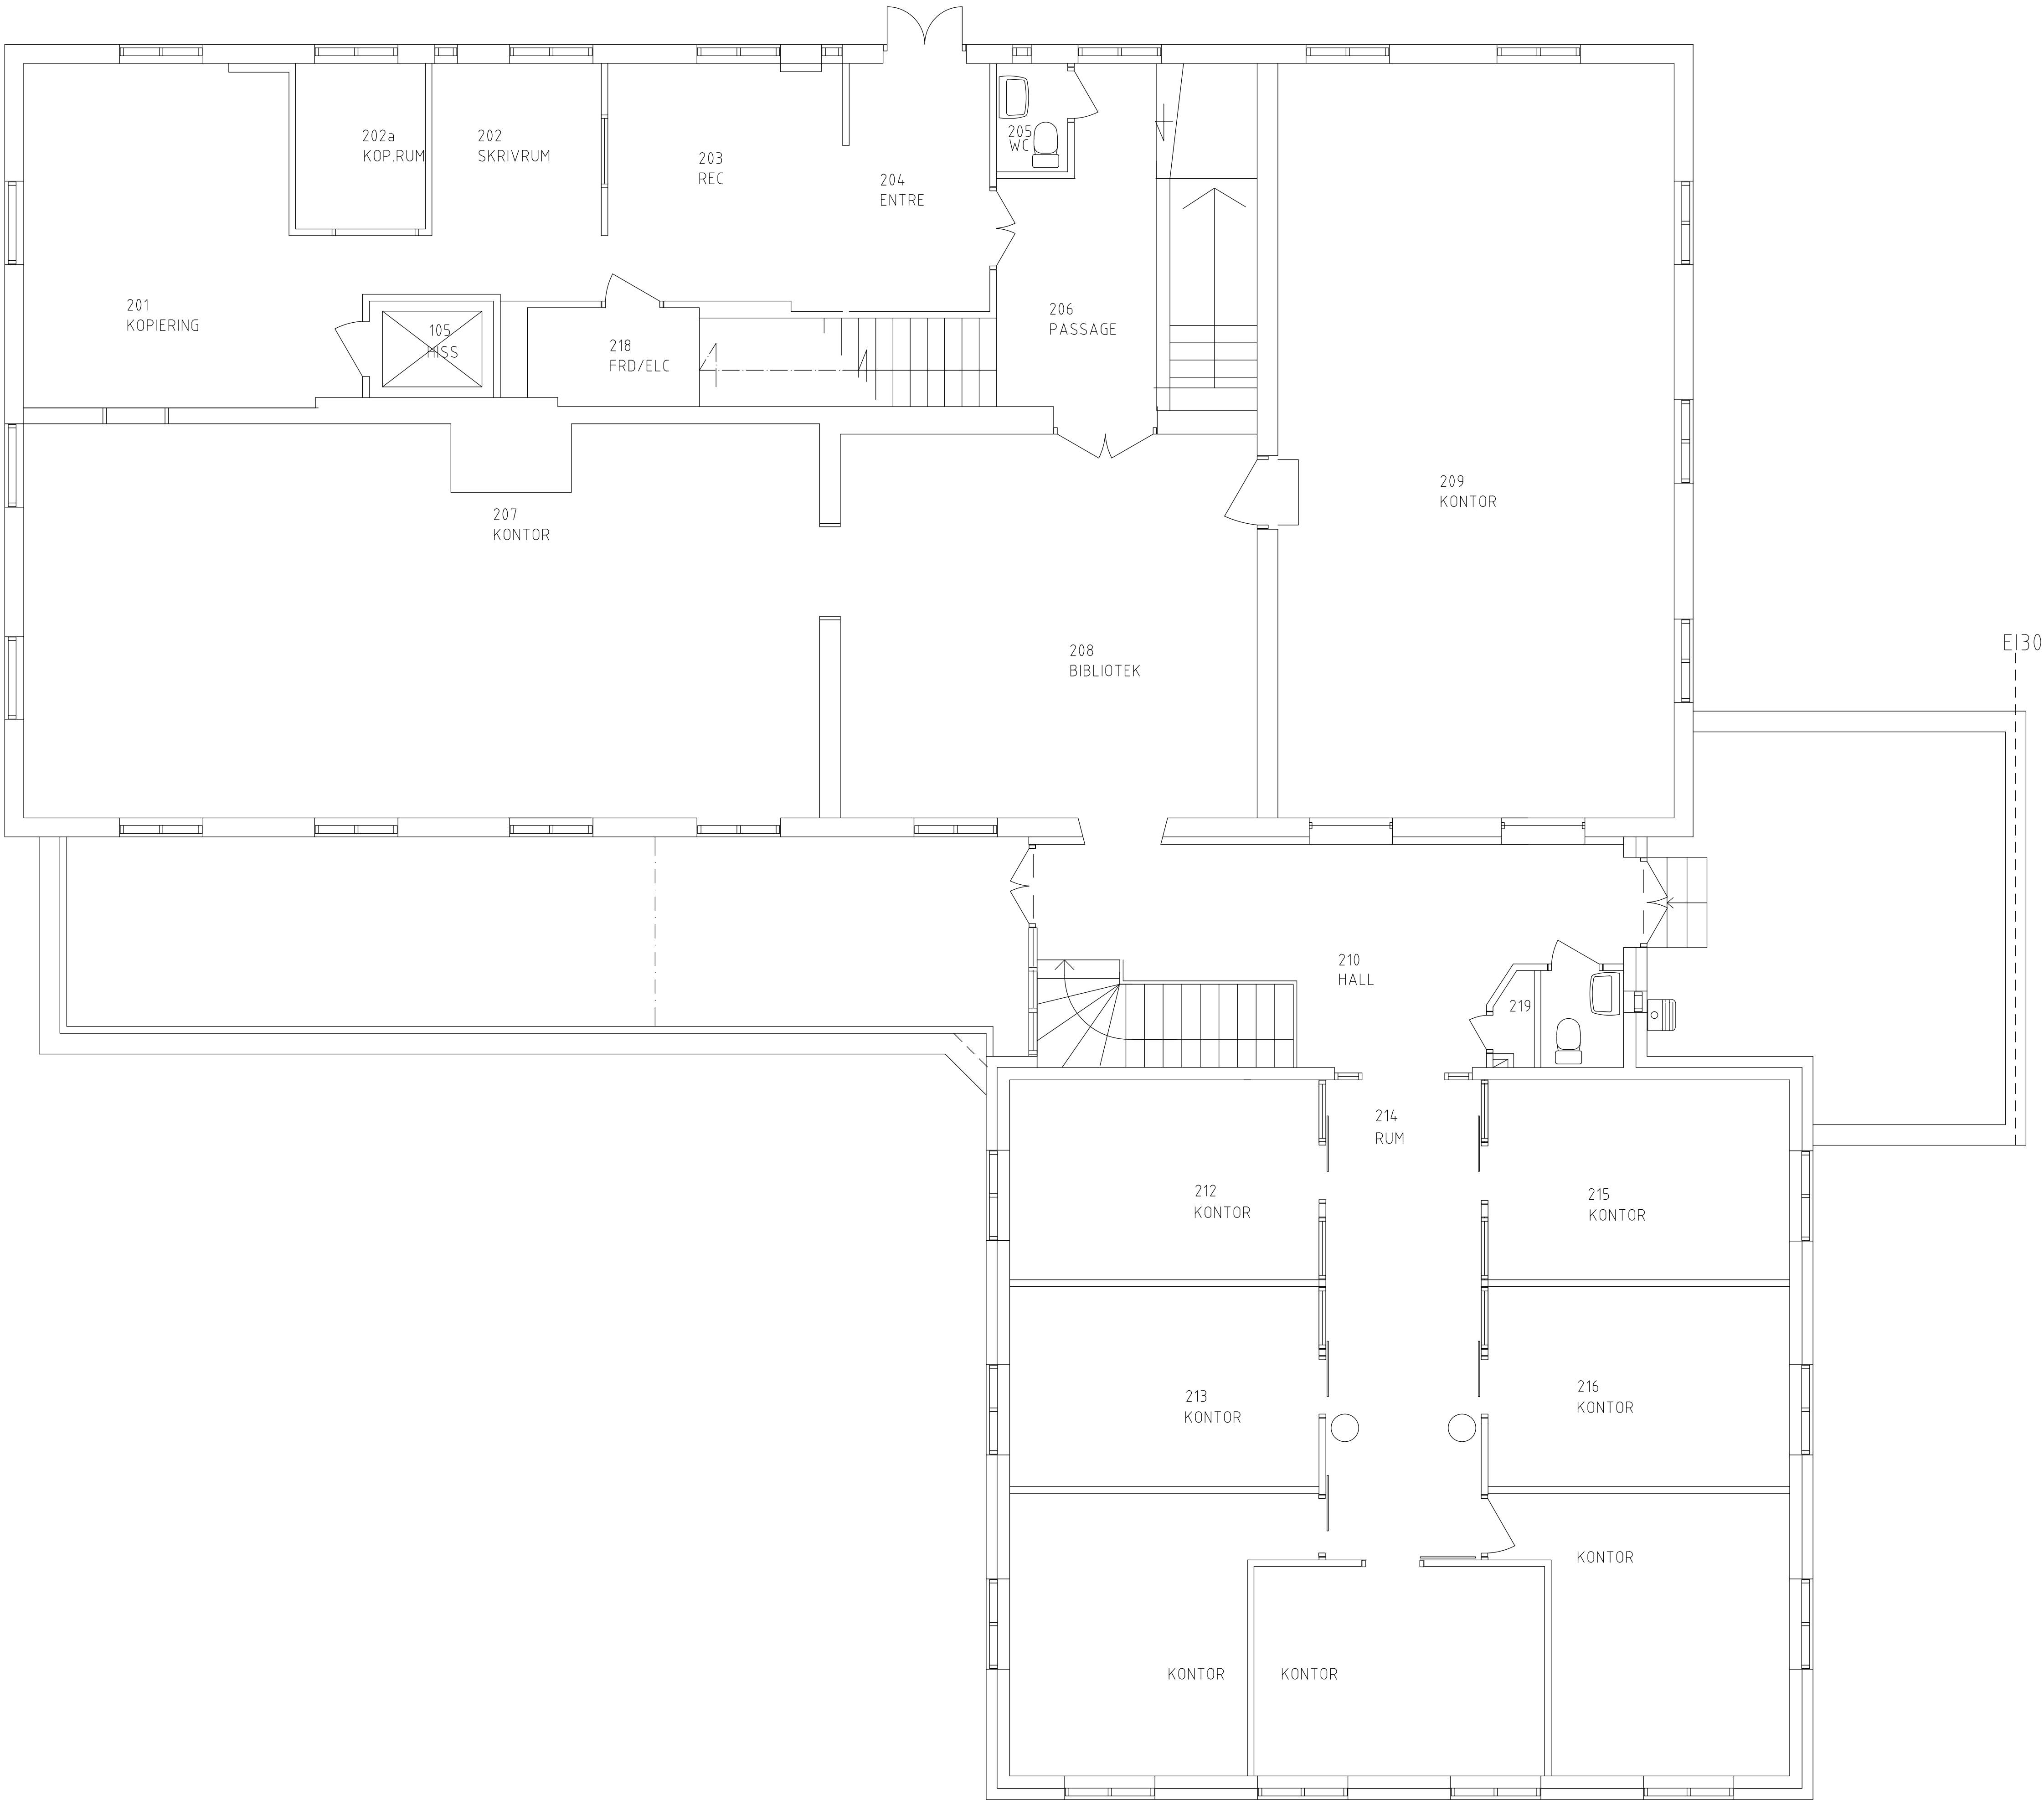

MUR

E130

BET	ANT	ÄNDRINGEN AVSER	SIGN	DATUM	
RELATIONSRTN 14-01-14					
Kv BYGGMÄSTAREN 6					
VÄXJÖ					
www.flk.se FLK KARLSHAMN TEL: 0454-303430 FAX: 0454-303431					
UPPDRAG NR	05632-330	RITAD/KONSTR AV	I.O/I.O	HANDLÄGGARE	I.O
DATUM	2012-09-28	ANSVARIG	PER PETERSSON		
FLK KONTORSHUS					
OMBYGGNAD 2012					
PLAN 3					
SKALA	1:50	NUMMER	A-01-30	BET	