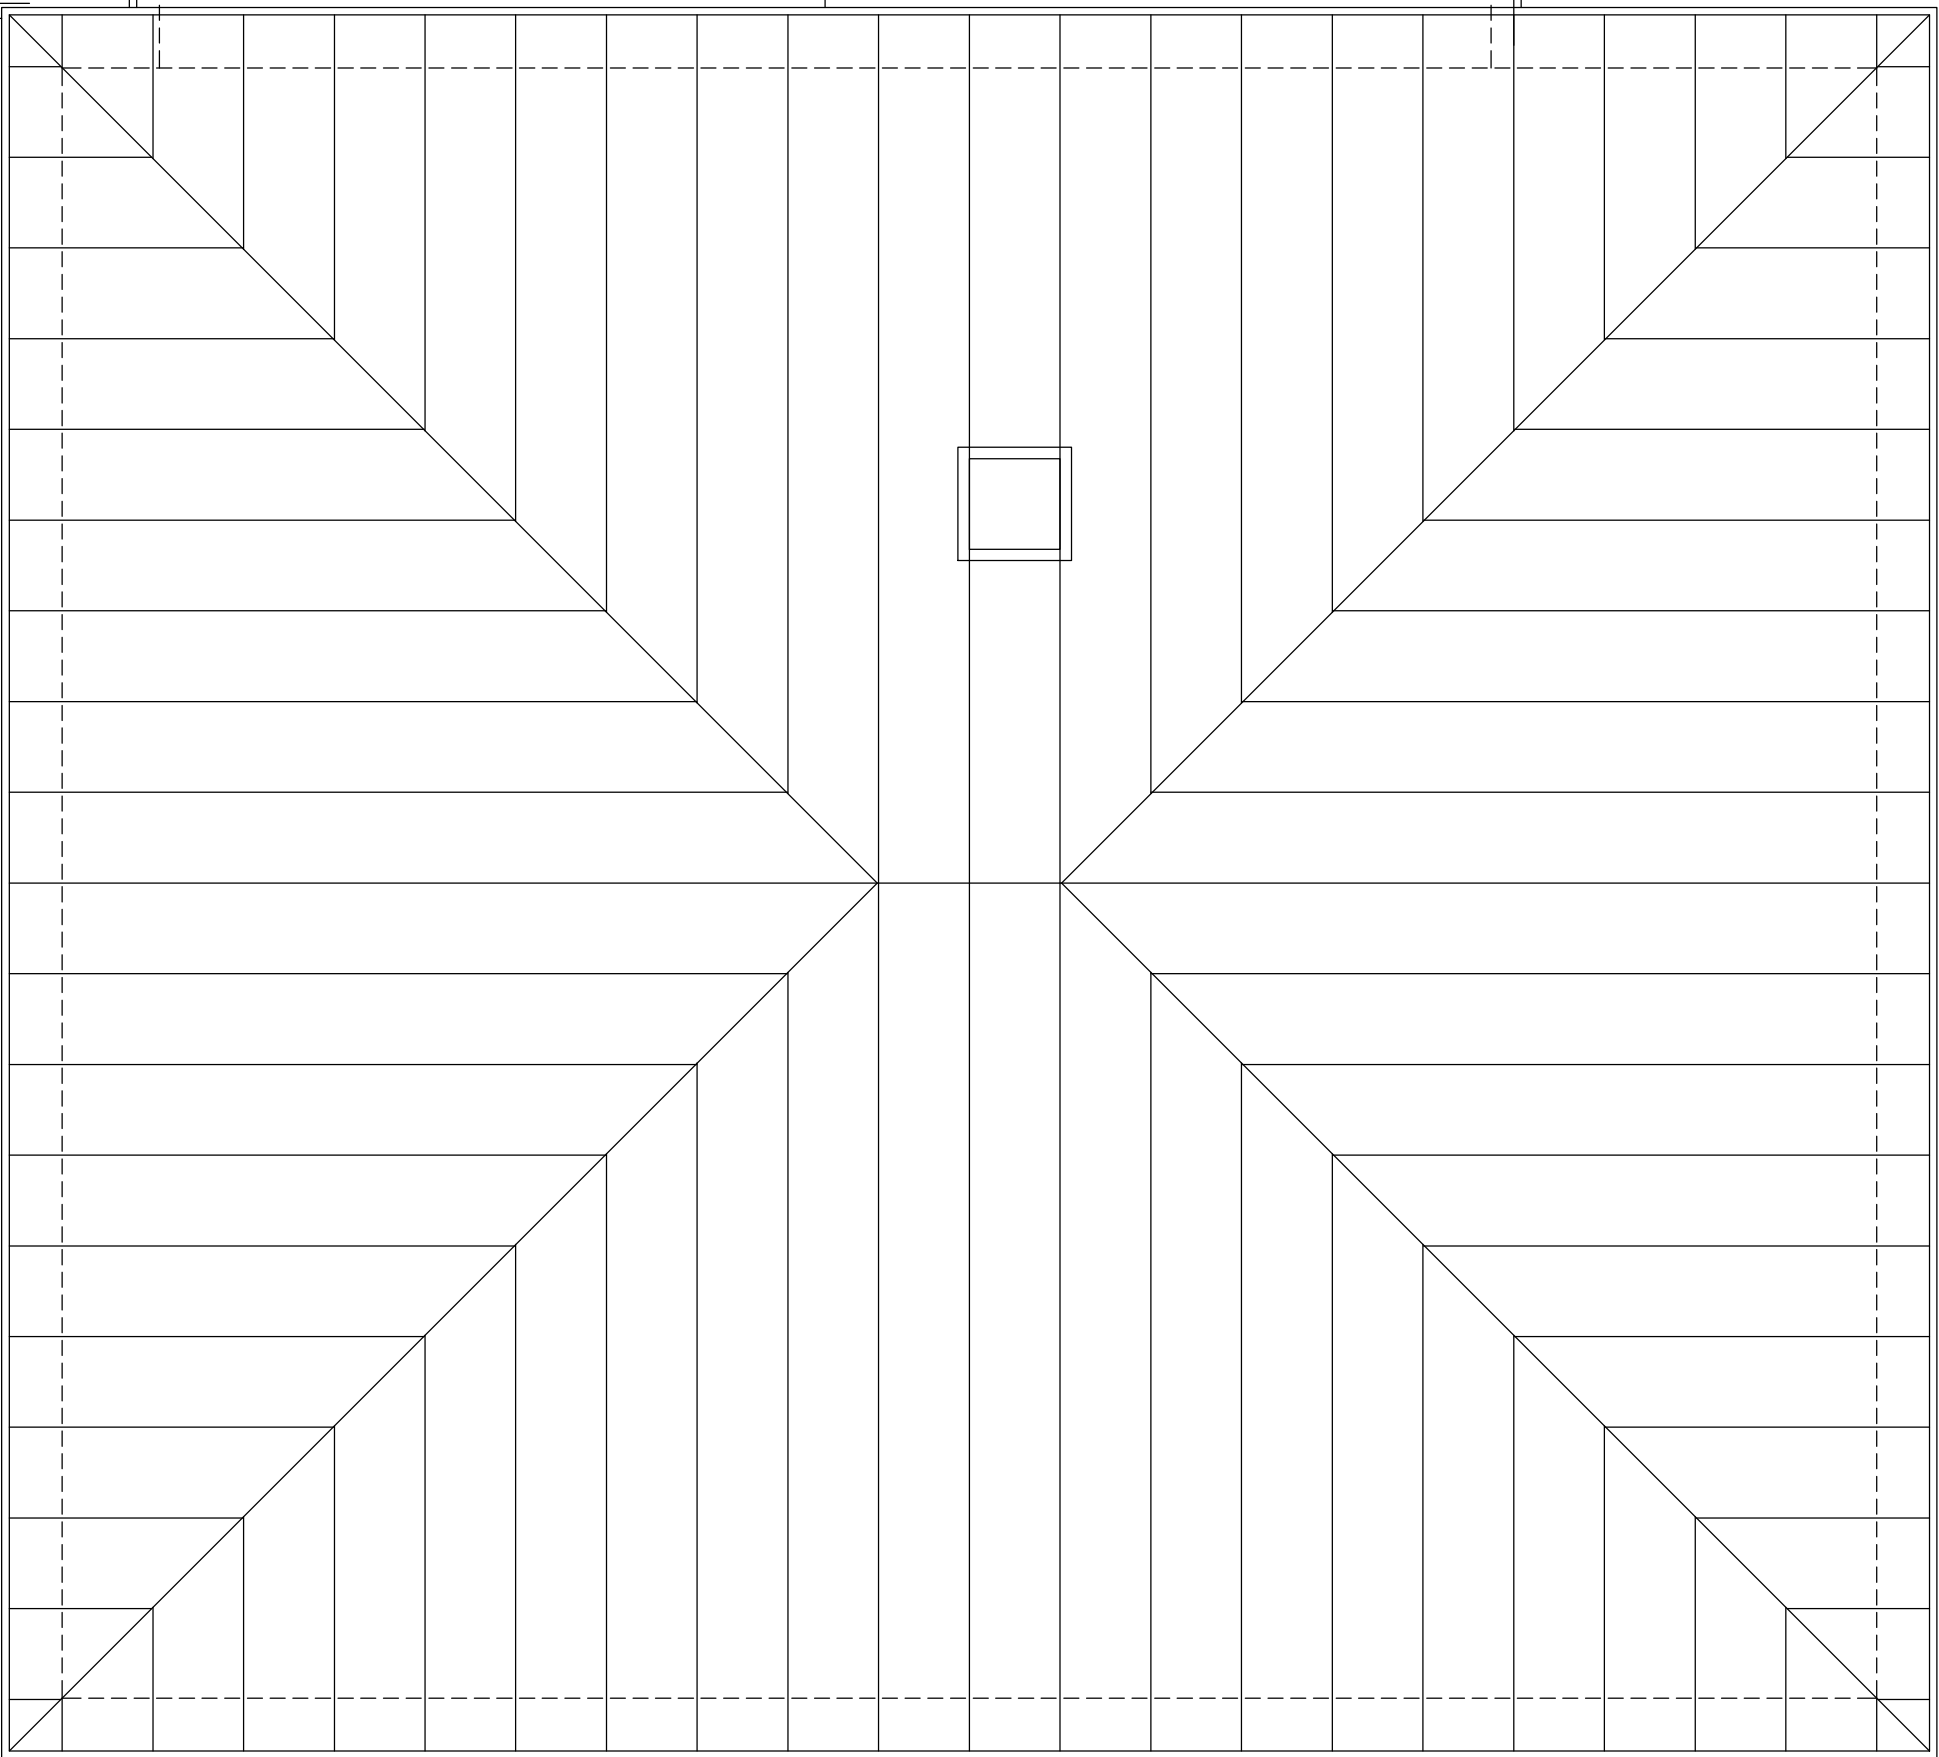
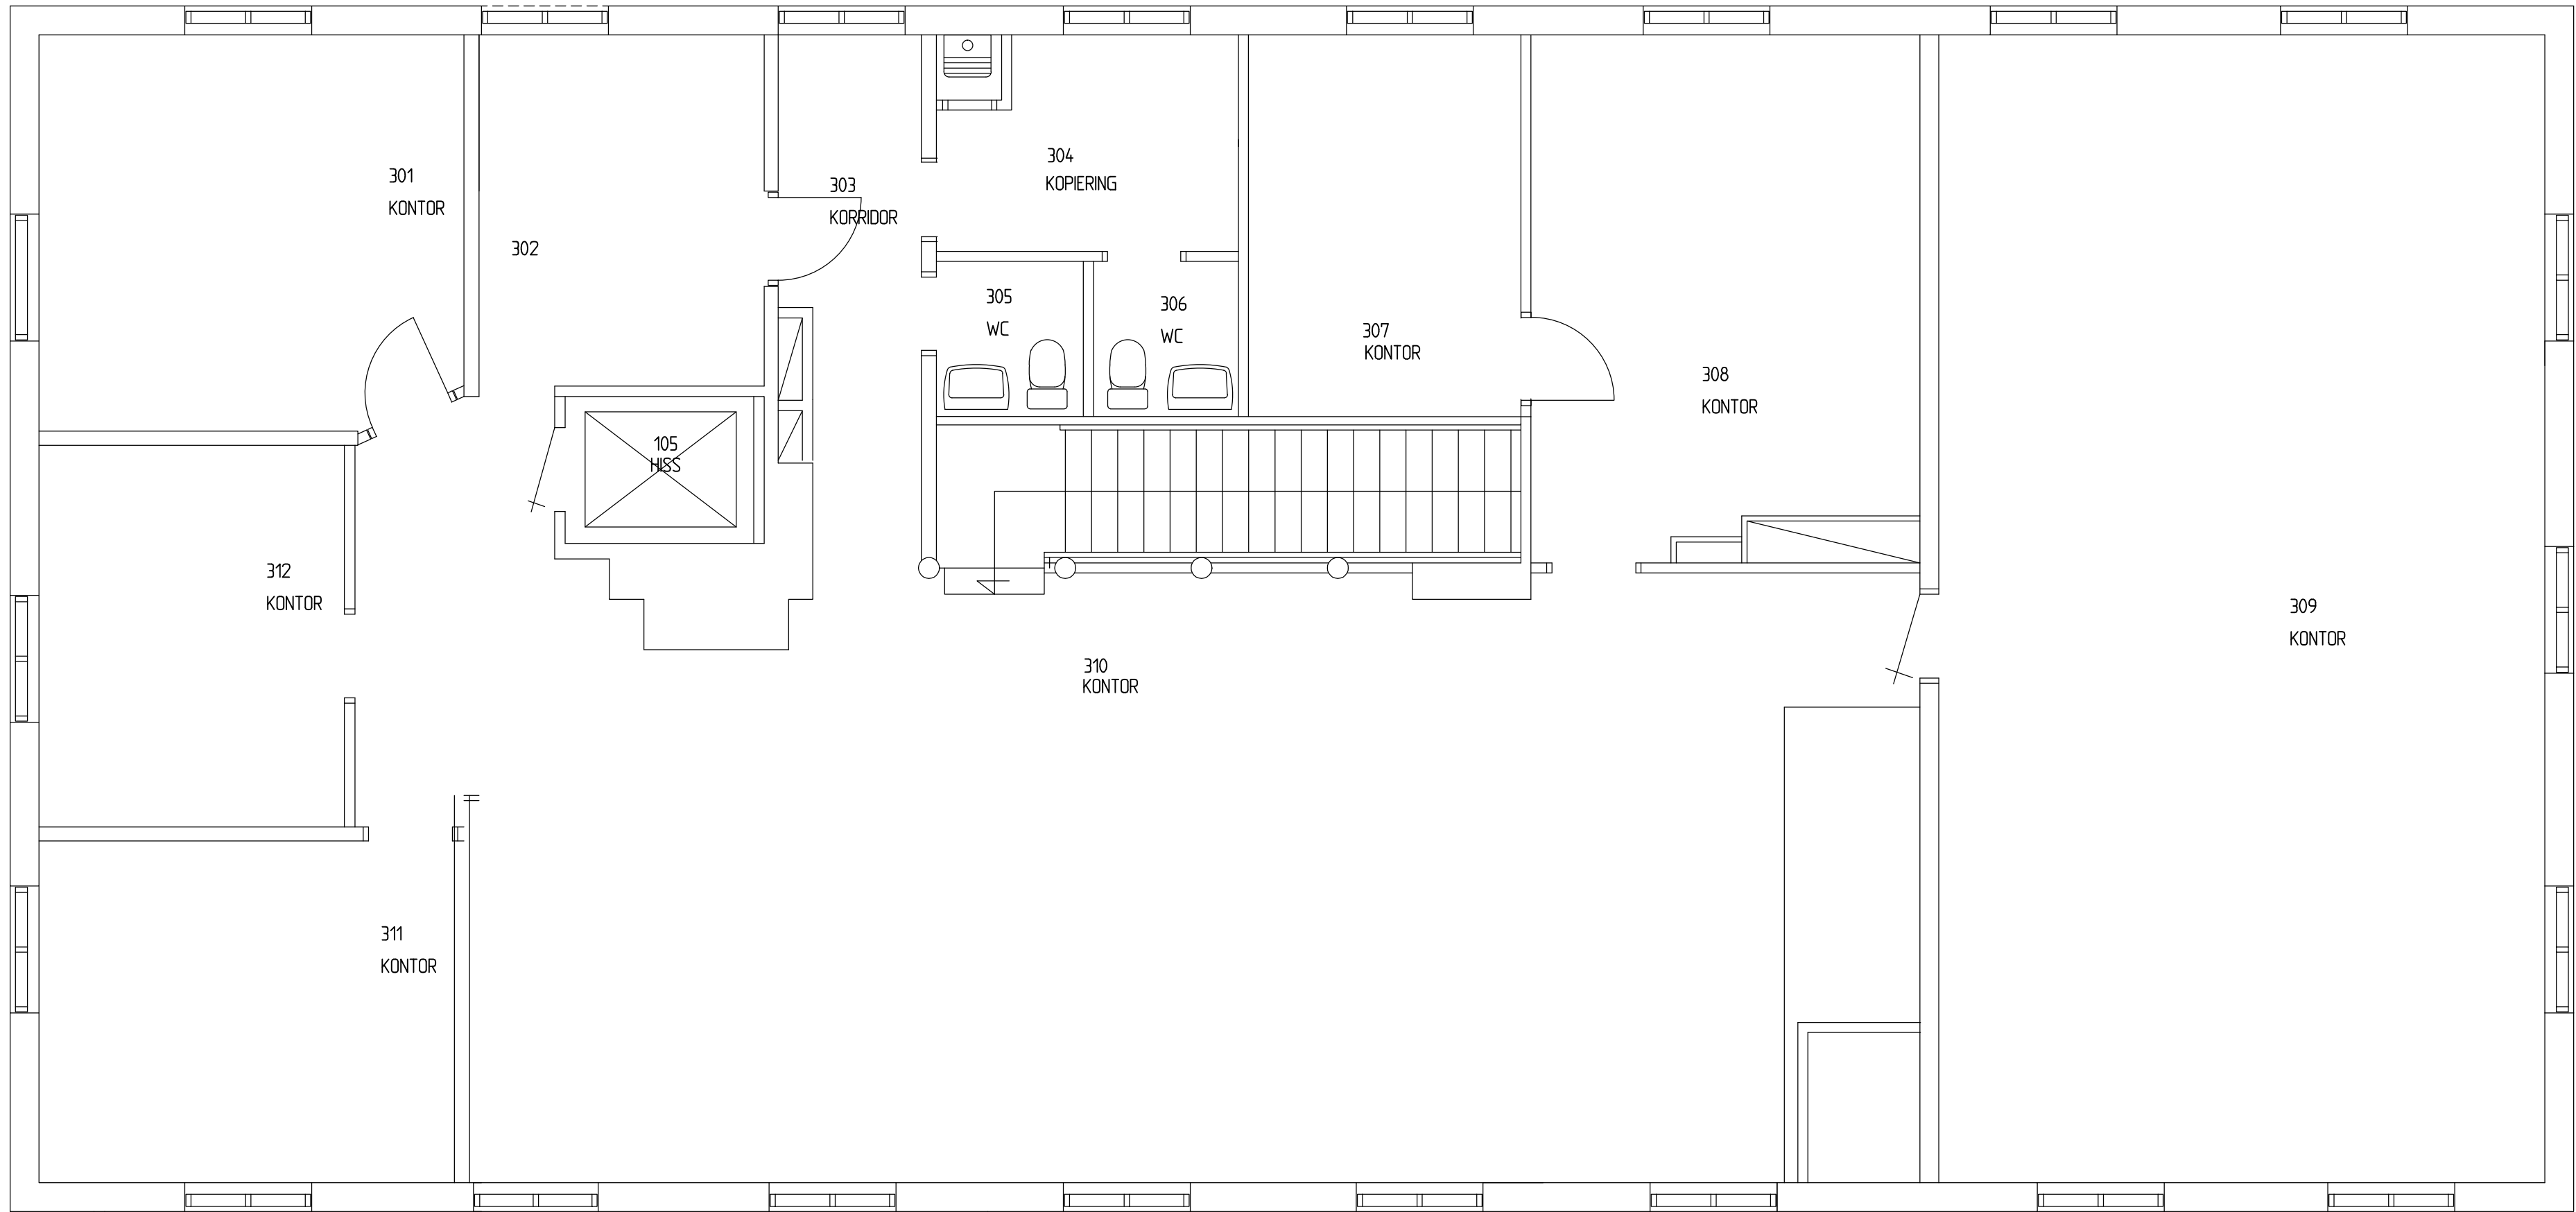


BET	ANT	ÄNDRINGEN AVSER		SIGN	DATUM
RELATIONSRTN				14-01-14	
Kv BYGGMÄSTAREN 6					
VÄXJÖ					
www.flk.se FLK KARLSHAMN TEL: 0454-303430 FAX: 0454-303431					
UPPDRAG NR 05632-330		RITAD/KONSTR AV I.O/I.O		HANDLÄGGARE I.O	
DATUM 2012-09-28		ANSVARIG PER PETERSSON			
FLK KONTORSHUS OMBYGGNAD 2012 PLAN 4					
SKALA 1:50		NUMMER A-01-40			BET