


PATONS MALMGÅRD
Inplacering kontor




AHRBOM & PARTNER

Patons Malmgård - Kontor översikt

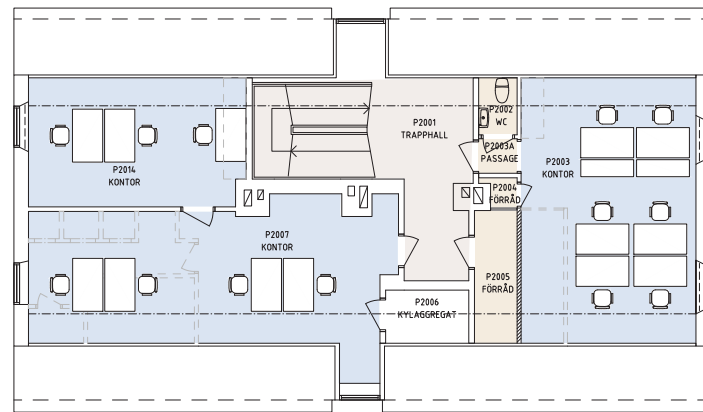

Plan 2

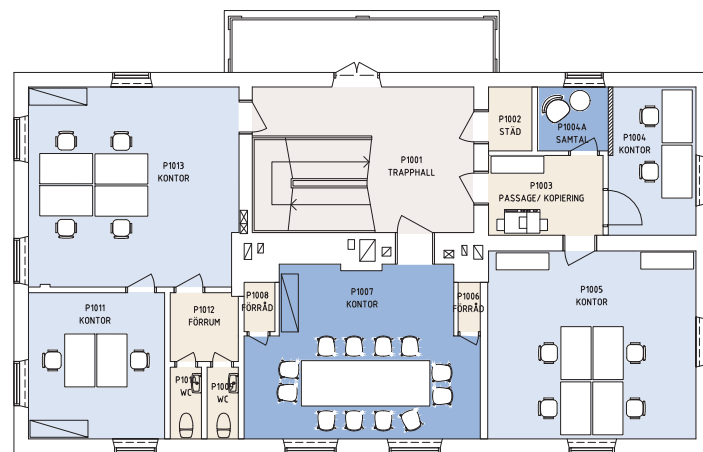

Plan 1



Plan 0

FÖRKLARINGAR



	Arbetsplatser	30 st
	Mötesrum	
	Samtalsrum 1-2p	1 st
	Mötesrum 12-16p	1 st
	Stormöte <20p	1st
	Paus	
	Pentry	1 st
	Matsal	1 st
	Service	
	Förråd	4 st
	Kapprum	1 st
	Print	1 st
	Omklädningsrum	2 st
	Duschar i omkl. rum	5 st
	WC	6 st
	Städ	2st

Övrig yta

Patons Malmgård - Kontor Plan 0




FÖRKLARINGAR

- Rivning
- /// Ny vägg
- ~ Ny dörr
- Befintlig dörr

- Arbetsplatser
- Mötesrum
- Paus
- Service
- Övrig yta

Patons Malmgård - Kontor Plan 1

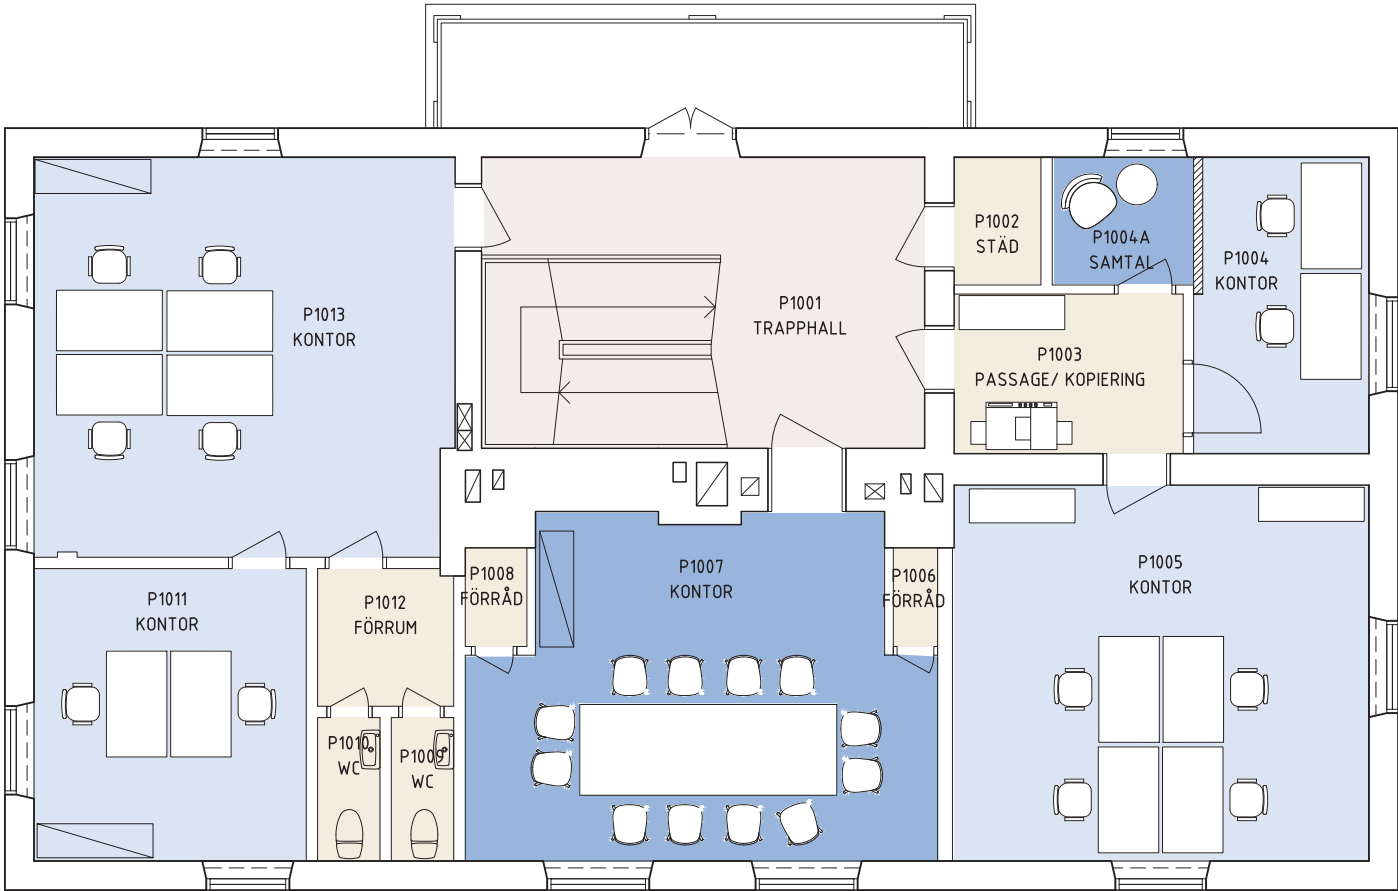


FÖRKLARINGAR

- Rivning
- /// Ny vägg
- └ Ny dörr
- └ Befintlig dörr

- Arbetsplatser
- Mötesrum
- Paus
- Service
- Övrig yta

Patons Malmgård - Kontor Plan 2

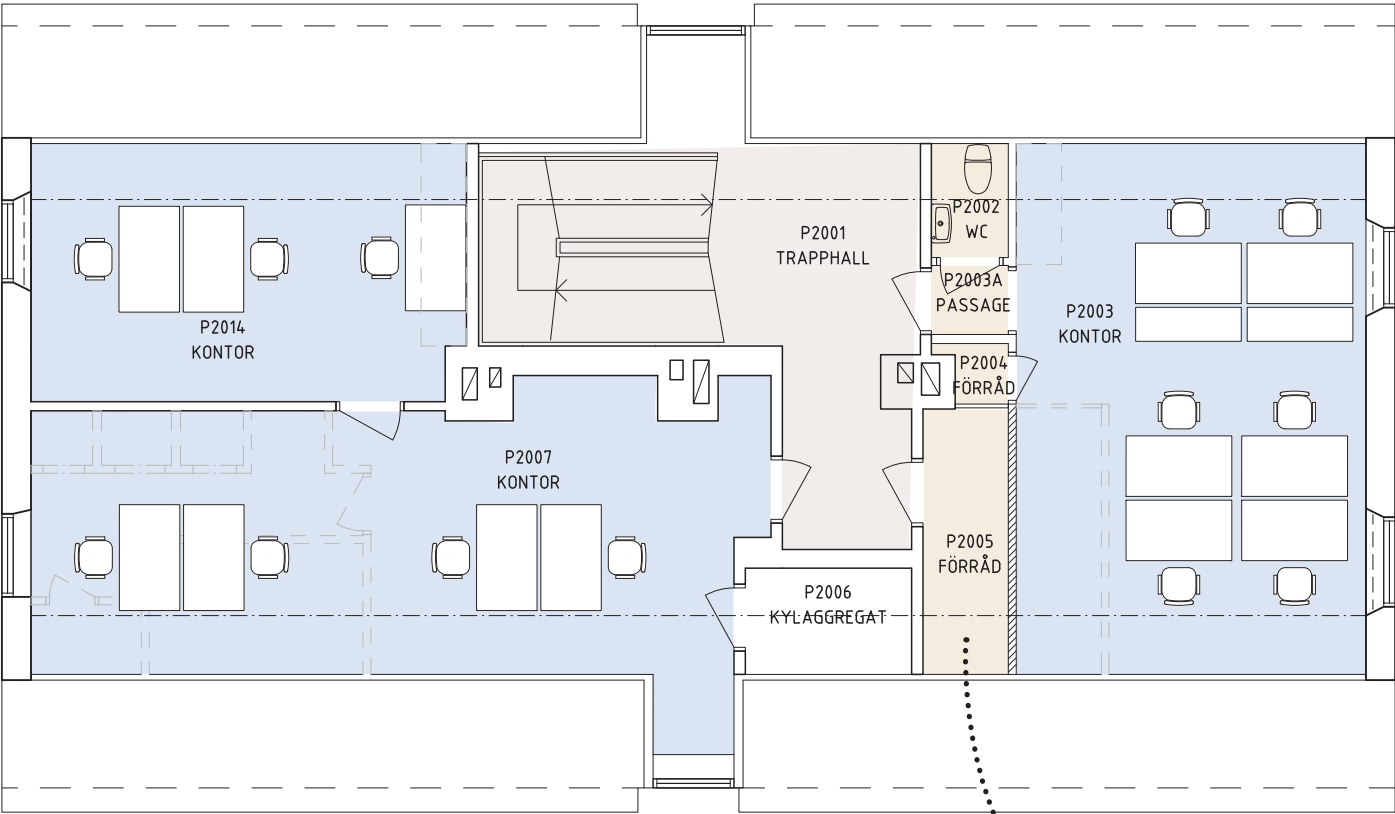



FÖRKLARINGAR

- Rivning
- /// Ny vägg
- ⤵ Ny dörr
- ⤵ Befintlig dörr

- Arbetsplatser
- Mötesrum
- Paus
- Service
- Övrig yta

Ev. möjligt läge
för servverrum

Patons Malmgård - Referensbilder ytskikt

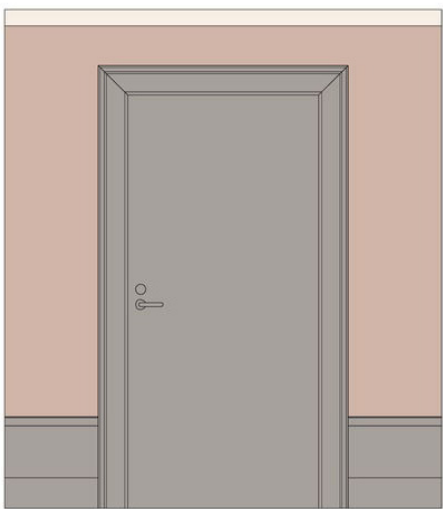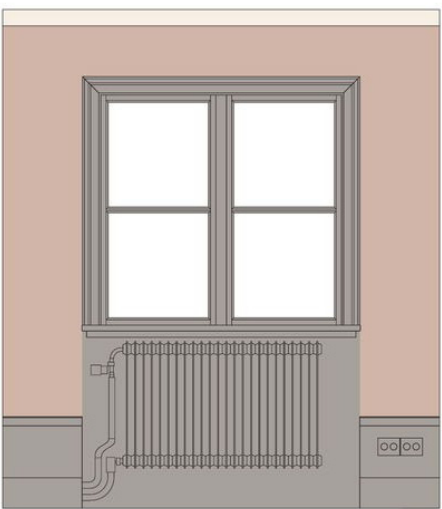



FASAD MOT NORR



FASAD MOT ÖSTER



FASAD MOT SÖDER



FASAD MOT VÄSTER