


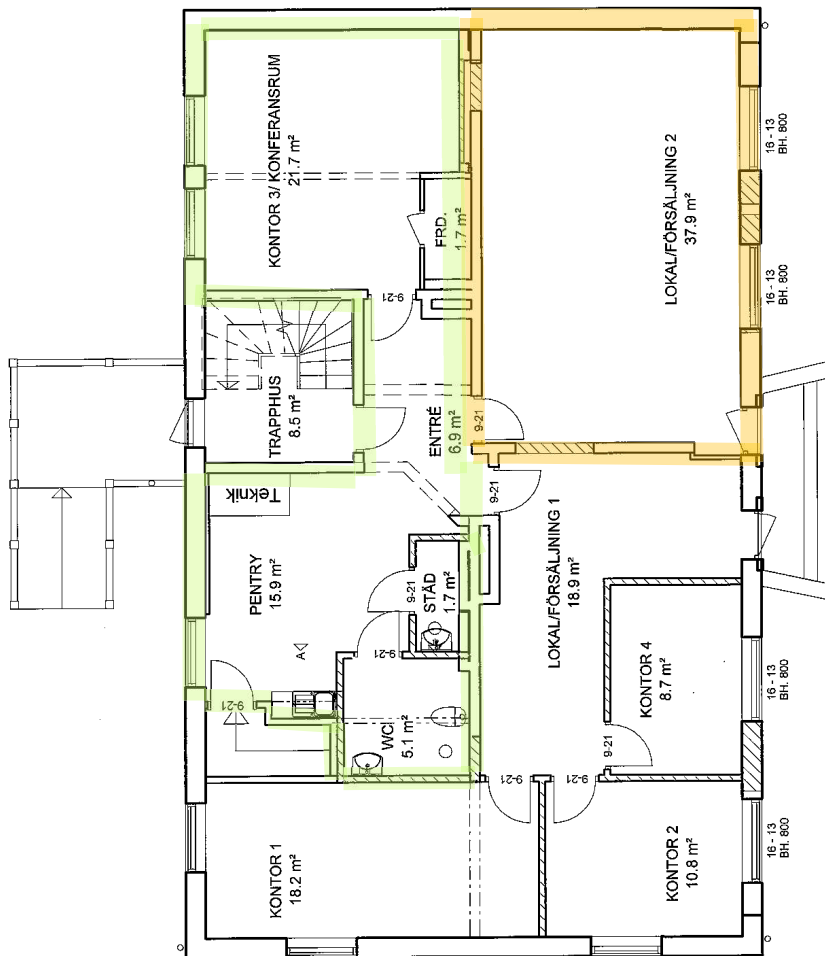

- Ny dörr
- Befintlig dörr
- Vägg rives
- Ny vägg
- Befintlig vägg

|     |                                                   |                 |            |       |
|-----|---------------------------------------------------|-----------------|------------|-------|
| F   | RELATION                                          | EB              | 2020-04-01 |       |
| E   | NYTT KONTOR 4                                     | EB              | 2020-02-18 |       |
| D   | DÖRR MELLAN LOKAL/FÖRSÄLJNING 2 OCH KONTOR 3 BORT | EB              | 2020-01-10 |       |
| C   | MÄTT                                              | EB              | 2019-11-27 |       |
| B   | ÄNDRADE FRÅN KONTOR TILL LOKAL                    | EB              | 2019-09-12 |       |
| A   | ÄNDRADE FÖNSRTER/FASAD                            | EB              | 2019-07-01 |       |
| BET | ANT                                               | ÄNDRINGEN AVSER | SIGN       | DATUM |

|                                         |            |         |   |
|-----------------------------------------|------------|---------|---|
| PLANER                                  |            |         |   |
| BADRUM OCH PENTRY SAMT BYTE 4ST FÖNSTER |            |         |   |
| MYRBACKA 235:1                          |            |         |   |
| VANSBRO KOMMUN                          |            |         |   |
| BYGGHERR Stfelsen Vansbrohem            |            |         |   |
| SKALA                                   | A3 1:100   |         |   |
| Datum                                   | 2019-05-20 | RITN NR | F |