


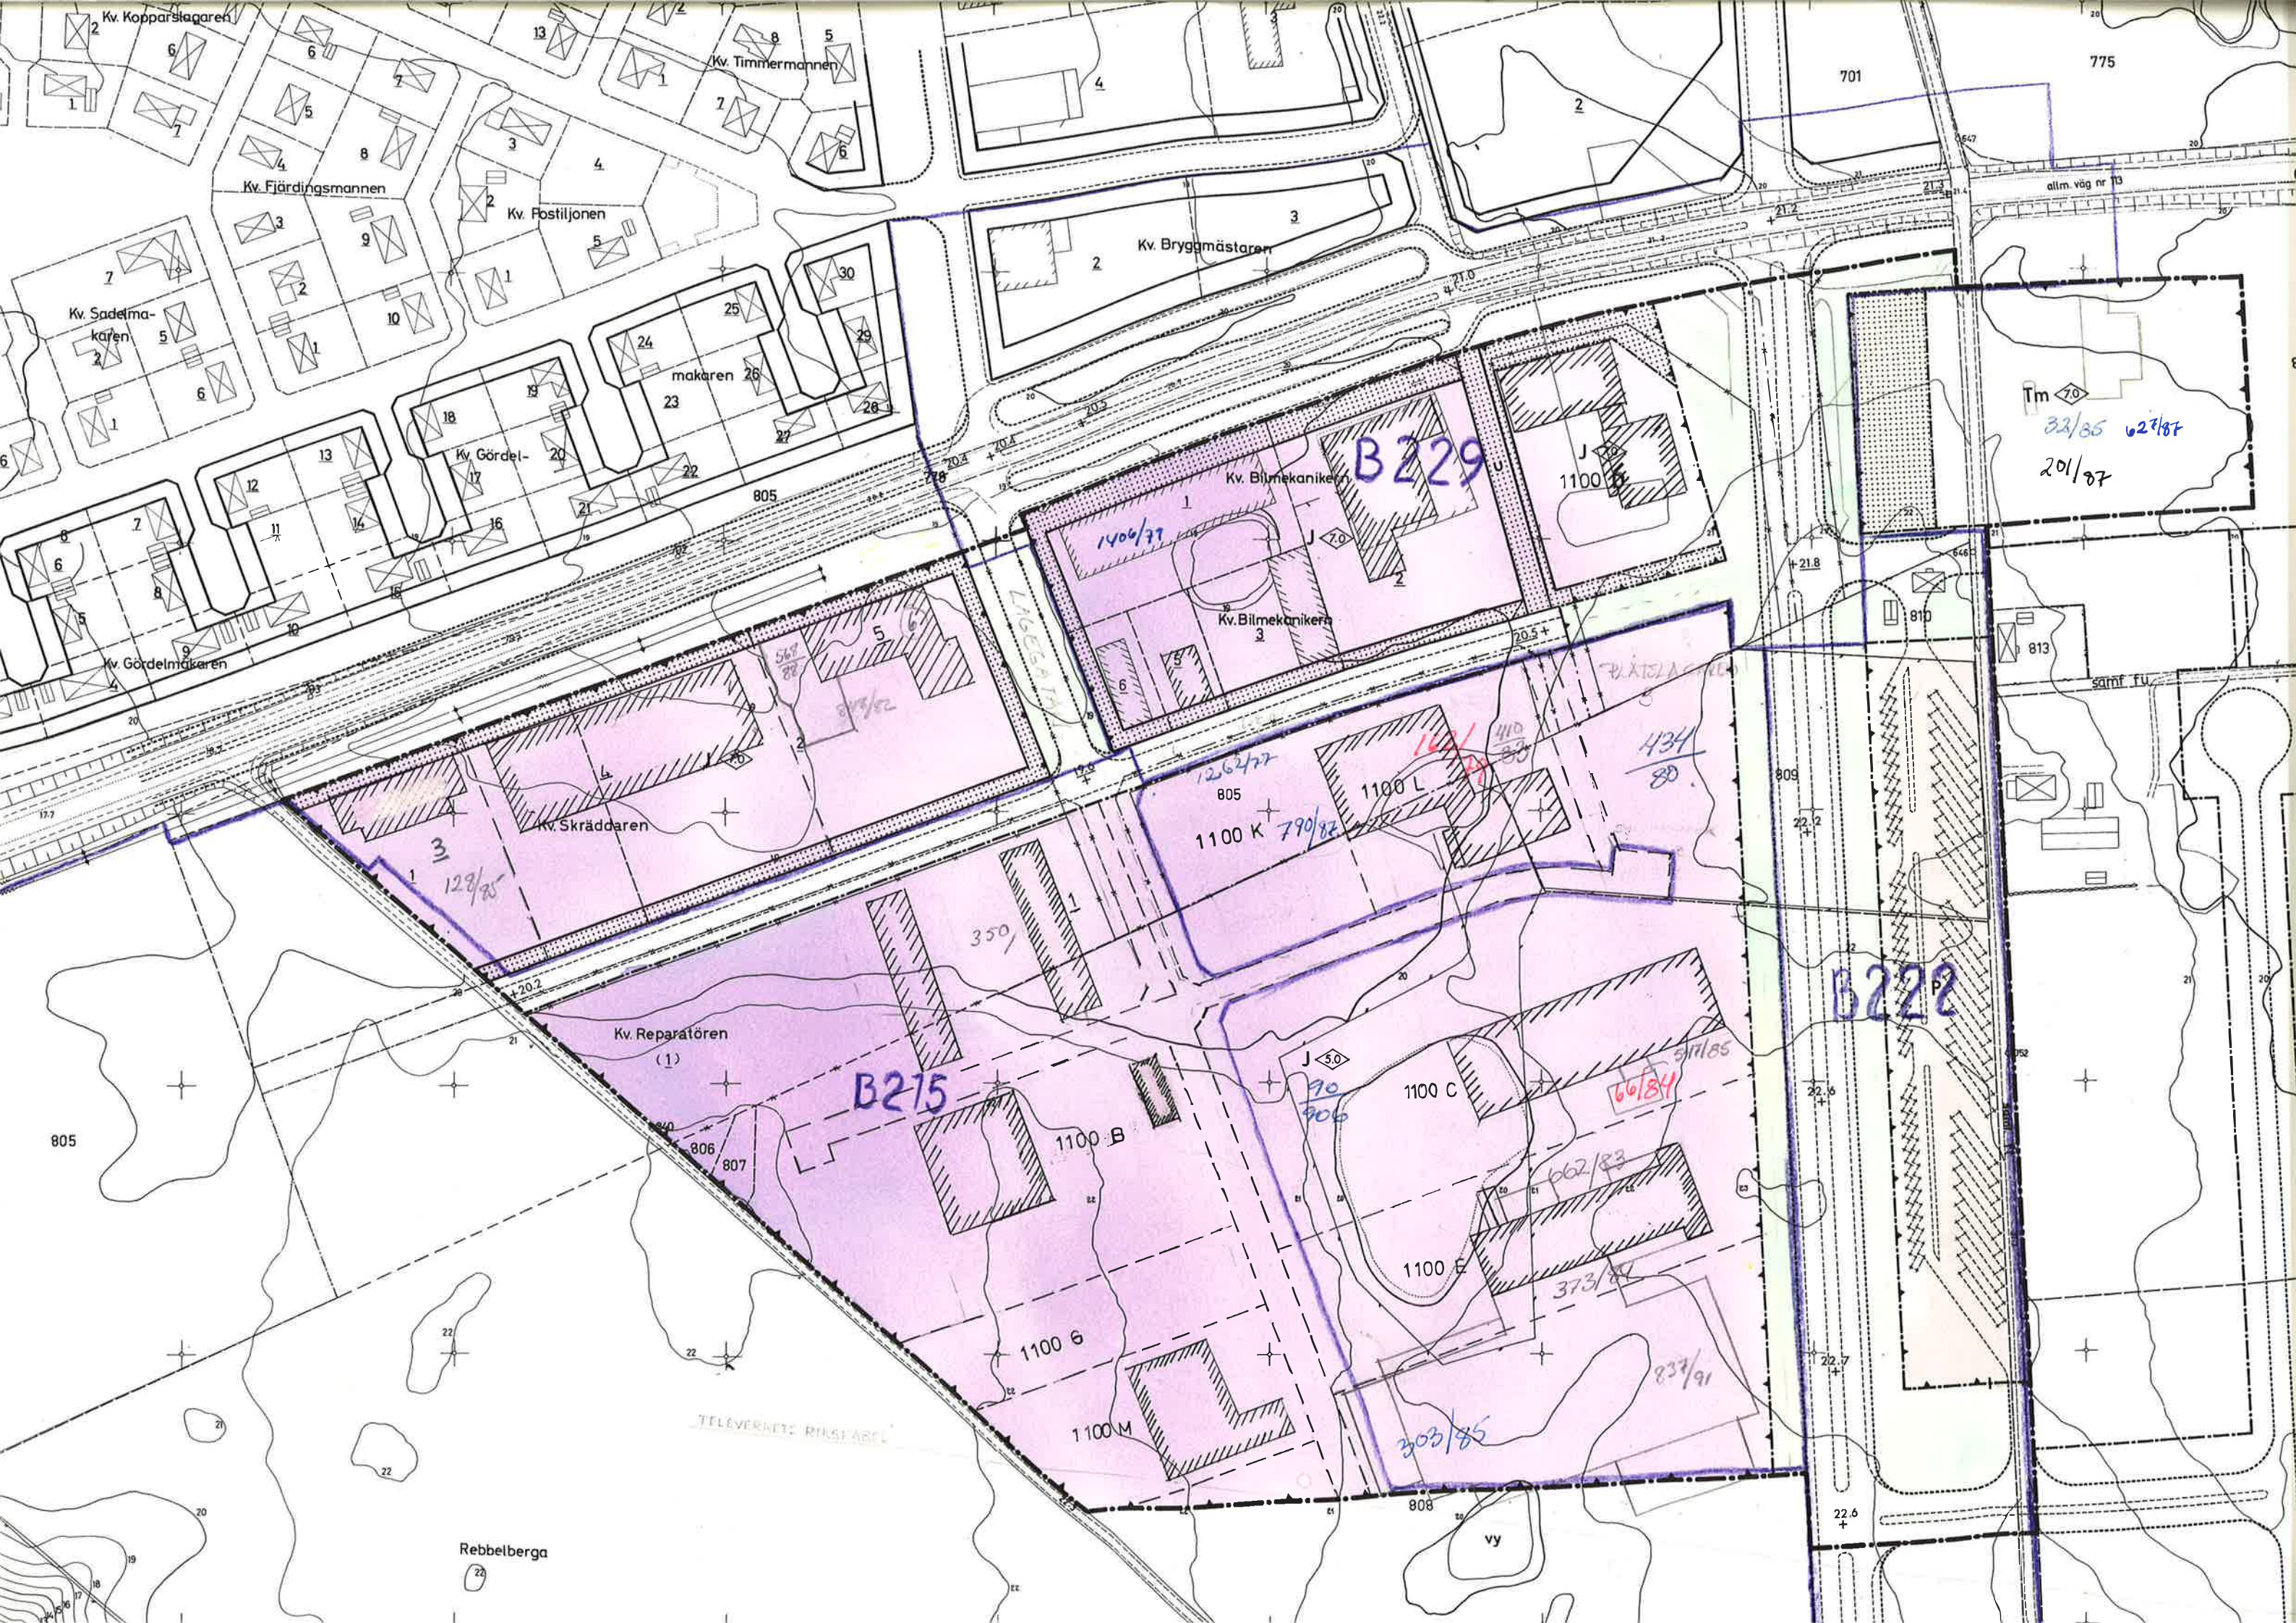



VATTENBYGGNADSBYRÅN (VBB)

KONSULTERANDE INGENJÖRER OCH ARKITEKTER

16.

LEDAMÖTER AV SVENSKA KONSULTERANDE INGENJÖRERS FÖRENING

11684

Bestämmelser tillhörande
Förslag till ändring och utvidgning
av stadsplan för industriområde
vid Nya Kungsgården i
ÄNGELHOLM
Kristianstads län

Tillhör stadsfullmäktiges i Ängelholm,
protokoll den 17 juni 1968, § 90, be-
tygar I tjänsten:

Hj. Lindström
Stadsf. sekr.

N:r 2064:III Tillhör länsstyrelsens i
Kristianstads län resolution den 9 okto-
ber 1968.

På tjänstens vägnar:

M. Sjöberg

Byggnadskvarter

§ 1.

Mom. 1. Med J betecknat område får an-
vändas endast för industriändamål av
sådan beskaffenhet, att närboende ej vål-
las olägenhet med hänsyn till sundhet,
brandsäkerhet och trevnad.

Mom. 2. Med Tm betecknat område får
användas endast för motorservice, motell
och därmed samhörig verksamhet.

Specialområden

§ 2.

Med P betecknat område får användas en-
dast för uppställning av motorfordon.

Mark som icke eller
i endast mindre om-
fattning får bebyggas

§ 3.

Med punktprickning betecknad mark får
icke bebyggas.

**Särskilda föreskrifter
angående områden för
ledningar och allmän
trafik**

Byggnadshöjd

**Förbud mot in- och
utfart**

§ 4.

A med u betecknad mark får icke vidtagas anordningar, som hindrar framdragande eller underhåll av underjordiska allmänna ledningar.

§ 5.


A med siffra i romb betecknat område får byggnad uppföras till högst den höjd i meter, som siffran angiver. Enskilda byggnader eller smärre byggnadsdelar må dock efter byggnadsnämndens prövning uppföras till större höjd, där detta kan ske med hänsyn till sundhet, brandsäkerhet och trevnad.

§ 6.

Till väg eller annan allmän plats, vars gränslinjer markerats med fyllda trianglar, får körbar in- eller utfart från angränsande fastighet ej anordnas.

Malmö i november 1967

FÖR VATTENBYGGNADSBYRÅN

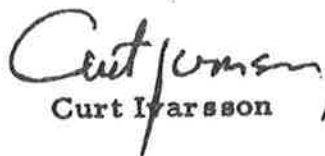 / 
Curt Ivarsson / Gustav Kunnos

ALLMÄN PLATS



GATA
PARK, PLANTERING

BYGGNADSMARK



OMRÅDE FÖR INDUSTRIÄNDAMÅL
OMRÅDE FÖR MOTORSERVICE, MOTELL E. DYL.

SPECIALOMRÅDE



OMRÅDE FÖR PARKERINGSÄNDAMÅL

ÖVRIGA BETECKNINGAR



MARK SOM EJ FÅR BEBYGGAS

U



LEDNINGSOMRÅDE

+00.0

BYGGNADSHÖJD

+00.0

GÄLLANDE GATUHÖJD

GATUHÖJD

ELSENS
DEN

GRUNDKARTANS RIKTIGHET BESTYRKES.
ÄNGELHOLM DEN 11 JUNI 1968.
TOR PETTERSSON
STADSINGENJÖR.

KOPIANS LIKHET MED ORIGNALET BETYGAS.

E. GUSTAFSSON
STADSARKITEKT.

FÖRSLAG TILL ÄNDRING OCH UTVIDGNING
AV STADSPLAN FÖR INDUSTRIOMRÅDE
VID NYA KUNGSGÅRDEN I
ÄNGELHOLM
KRISTIANSTADS LÄN

UPPRÄTTAT AV VATTENBYGGNADSBYRÅN I NOVEMBER 1967

CURT IVARSSON

GUSTAV KUNNOS


PÅ GRUNDVAL AV EN AV KJESSLER & MANNERSTRÅLE ÅR 1966 UPPRÄTTAD
GRUNDKARTA, KOMPLETTERAD ÅR 1967 BETR. FASTIGHETSREDOVISNINGEN

SKALA 1:2000

0 10 20 30 40 50 60 70 80 90 100 M

B 176

11684:12

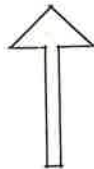

STADSARKITEKTKONTORETS
ARKIVEXEMPLAR

GRUNDKARTAN

	FASTIGHETSGRÄNSER
	BEFINTLIGA BYGGNADER
	VÄG
	KRAFTLEDNING
	HÄCK
	STAKET
	NIVÅKURVOR
	FASTIGHETSBECKNINGAR
	KOORDINATPUNKT
	POLYGONPUNKT

PLANFÖRSLAGET

GRÄNSBETECKNINGAR

	PLANGRÄNS
	GÄLLANDE OMRÅDES -OCH BESTÄMMELSEGRÄNS
	GÄLLANDE OMRÅDES -OCH BESTÄMMELSEGRÄNS AVSEDD ATT UTGÅ
	OMRÅDESGRÄNS
	OMRÅDESGRÄNS MED UTFARTSFÖRBUD
	BESTÄMMELSEGRÄNS
	ILLUSTRATIONSLINJER

TILLHÖR STADSFULLMÄKTIGES I ÄNGELHOLM
PROTOKOLL DEN 17 JUNI 1968, § 90; BETYGAR
I TJÄNSTEN:
HJ. LINDSTRÖM
STADSFULLM. SEKR.

NR 2064: III. TILLHÖR LÄNSSTYRELSENS
I KRISTIANSTADS LÄN RESOLUTION DEN
9 OKTOBER 1968.
PÅ TJÄNSTENS VÄGNAR:
M. SJÖBORG.

ALLMÄN P



BYGGNADSA



SPECIALOM



Stadsplanebestämmelser för Nya Kungsgården

1

Byggnadskvarter

Mom 1. Med J betecknat område får användas endast för industriändamål av sådan beskaffenhet, att närboende ej vållas olägenhet med hänsyn till sundhet, brandsäkerhet och trevnad.

Mom 2. Med Tm betecknat område får användas endast för motorservice, motell och därmed samhörig verksamhet.

2

Specialområden

Med P betecknat område får användas endast för uppställning av motorfordon.

3

Mark som icke eller i endast mindre omfattning får bebyggas

Med punktprickning betecknad mark får icke bebyggas.

4

Särskilda föreskrifter angående områden för ledningar och allmän trafik

Å med u betecknad mark får icke vidtagas anordningar, som hindrar framdragande eller underhåll av underjordiska allmänna ledningar.

5

Byggnadshöjd

Å med siffra i romb betecknat område får byggnad uppföras till högst den höjd i meter, som siffran angiver. Enskilda byggnader eller smärre byggnadsdelar må dock efter byggnadsnämndens prövning uppföras till större höjd, där detta kan ske med hänsyn til sundhet, brandsäkerhet och trevnad.

6

Förbud mot in- och utfart

Till väg eller annan allmän plats, vars gränslinjer markerats med fyllda trianglar, får körbar in- och utfart från angränsande fastighet ej anordnas.

Fastställd 1968-10-09

