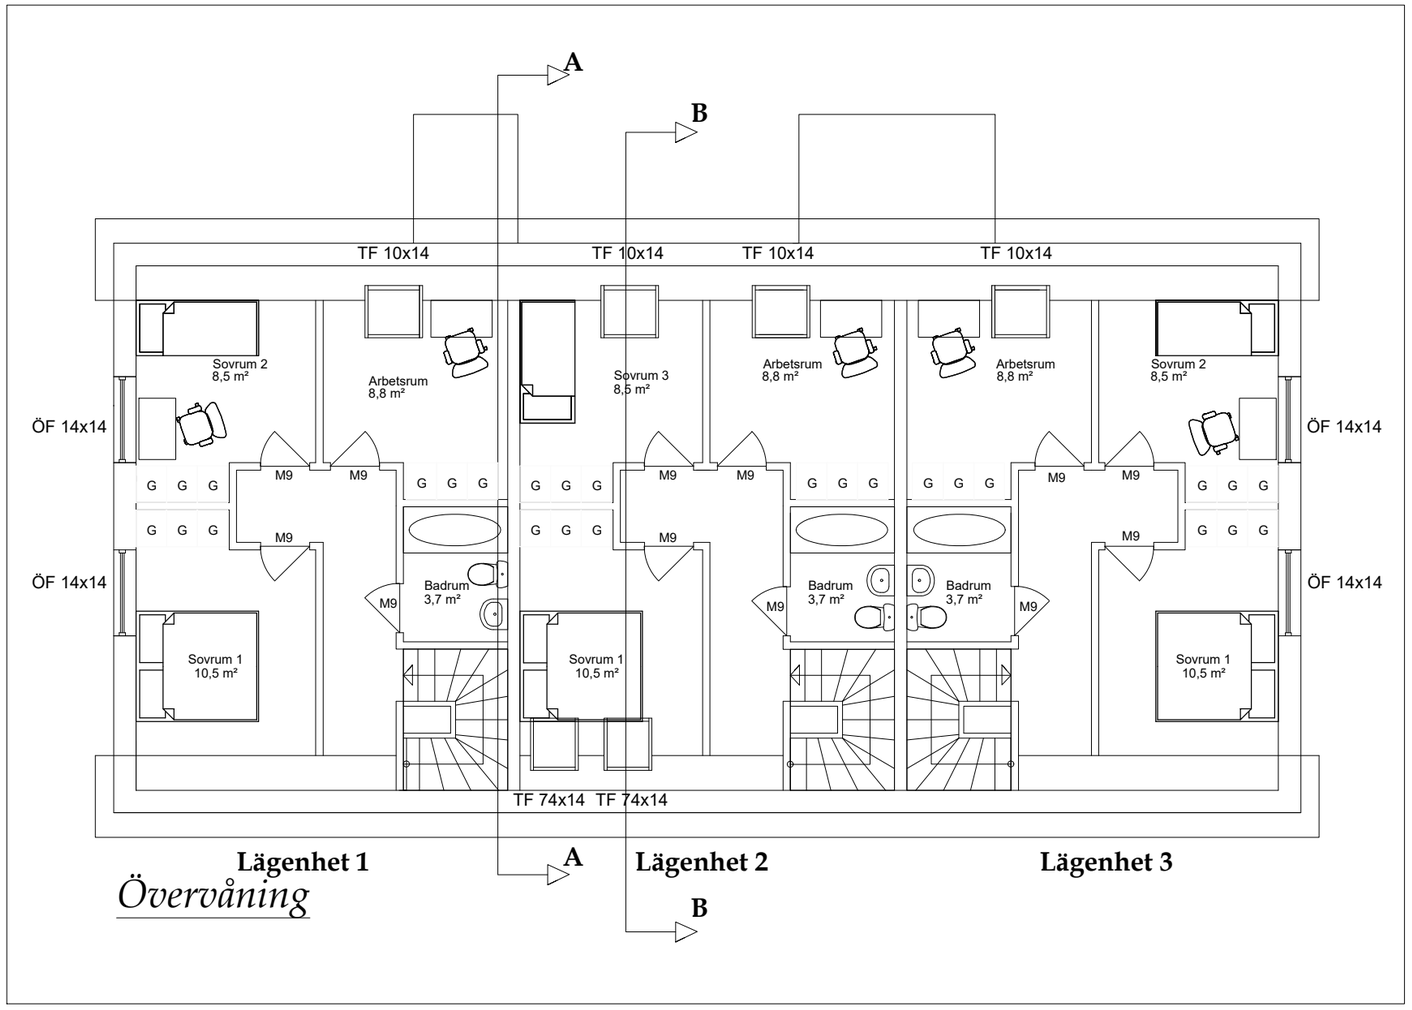

Fasad - Puts - NCS S0502-Y

Betongpannor 2 kupiga Benders, Tegelröd

Fönster/fönsterdörrar - plast PVC - vita NCS S0502-Y

Dörrar - trä - grå - S-6502-B

Förråd:

Fasad - Puts - NCS S0502-Y

Tak - Ytpapp, Svart K9005

Dörrar - trä - vita NCS S0502-Y

Förklaring

G = Garderob

ST = Städskåp

U/M = Ugn och mikrovågsugn

DM = Diskmaskin

K = Kylskåp

F = Frysskåp

TT = Torktumlare

TM = Tvättmaskin

VP = Värmepanna

Boarea per lägenhet BP: 52.00 m²
Boarea per lägenhet PL 2: 46.00 m²

Byggnadsarea: 190.00 m²
BTA: 345 m²

Skala

0 1 2 3 4 5

Format A3

Obj.nr	Ritad. Edin R	Konstr. Edin R	Relationshandling Mandelkvarnen 6, Fahreta Helsingborg kommun Plan, Övervåning
Dat. 2021-04-28	Godkänd.		Skala. A3 1:100 / Ritn.nr. A02 / Rev.