3375

FÖRSLAG TILL ÄNDRING AV STADSPLANEN FÖR KVARTEREN KOKOSNÖTEN m.fl. I HÄLSINGBORG.

(område vid hörnet av Industrigatan och Centralgatan);

upprättat på stadsplanekontoret i Hälsingborg.

Hälsingborg den 20 maj 1953.

Gunnar Sundberg

Stadsplanechef.

Reviderat i juli 1953.
Hälsingborg den 1 juli 1953.

Gunnar Sundberg

Stadsplanechef.

Reviderat i september 1953.
Hälsingborg den 2 september 1953.

Gunnar Sundberg

Stadsplanechef.

STADSPLANEKARTA.

Beteckningar:

- *Linje belägen 3(tre) meter utanför det område, som förslaget avser.*
- *Gällande gräns för byggnadskvarter, avsedd att bibehållas.*
- *Gällande gräns för byggnadskvarter, avsedd att utgå.*
- *Föreslagen gräns för byggnadskvarter.*
- *Gällande gräns för andra områden än byggn.kvarter, avsedd att bibehållas.*
- *Gällande gräns för andra områden än byggn.kvarter, avsedd att utgå.*
- *Föreslagen gräns för andra områden än byggnadskvarter.*
- *Allmän plats: gata*
- *Allmän plats: park, plantering.*
- A *Kvartersmark för allmän byggnad.*
- H *Kvartersmark för handelsändamål m.m.*
- *Kvartersmark, som icke får bebyggas.*
- 15.0 *Tillåten byggnadshöjd.*
- +7.0 *Gällande gatuhöjd, avsedd att bibehållas.*
- (+7.25) *Gällande gatuhöjd, avsedd att utgå.*
- + 6.8 *Föreslagen gatuhöjd.*
- *Befintlig ägogräns.*
- *Befintlig byggnad.*
- *Spårväg.*

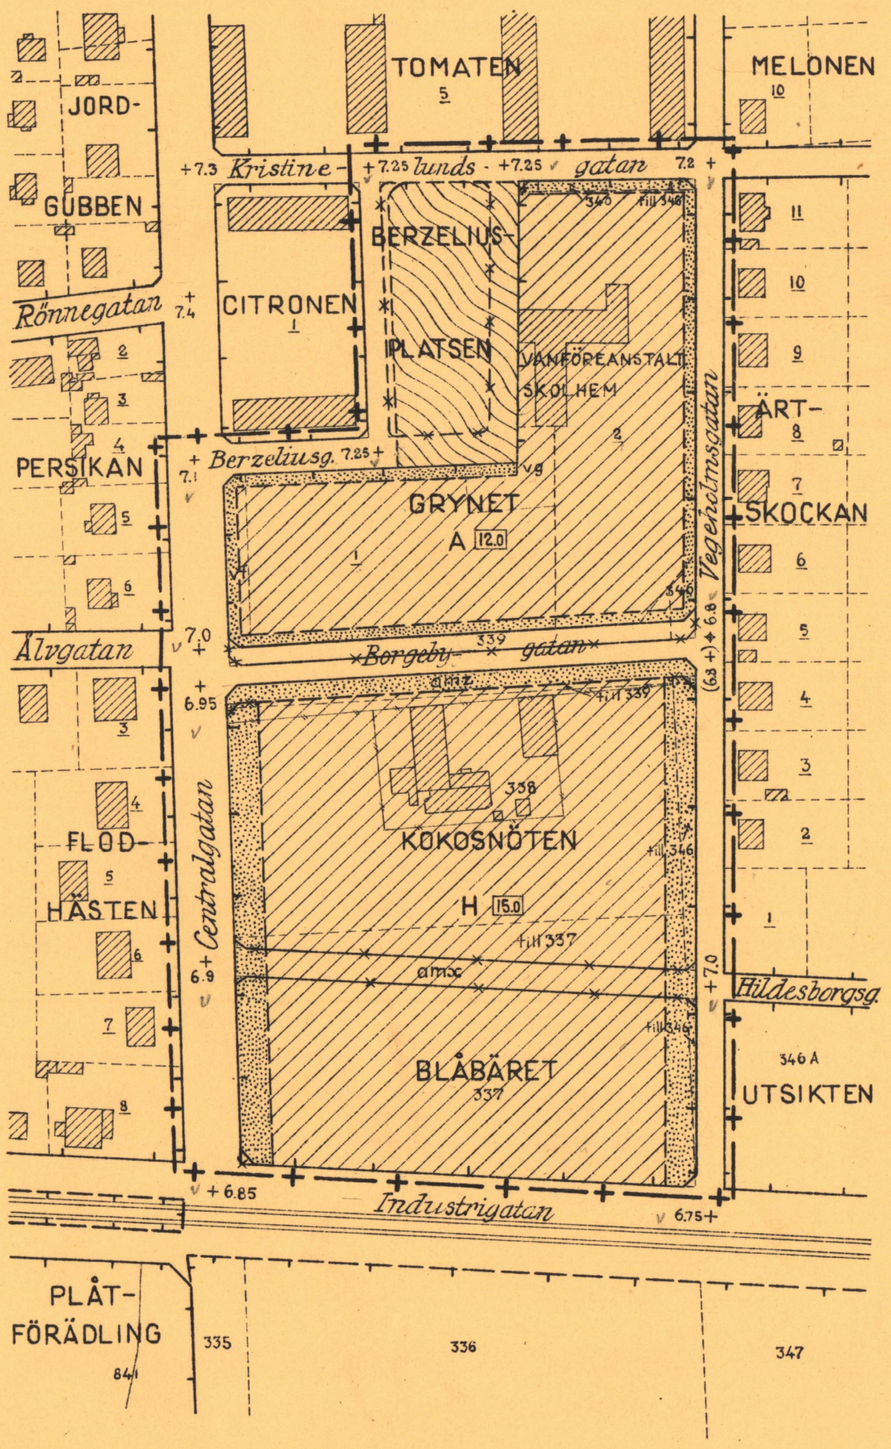

Stadsfullmäktige i Hälsingborg hava vid sammanträde den 15 September 1953 beslutat att antaga det å denna karta upprättade förslaget till ändring av stadsplanen för kvarteret Kokosnöten m. fl. kvarter; betygar Hälsingborg i stadsfullmäktiges kansli den 25 September 1953.

I tjänsten:

Tillhör Kungl. Maj:ts beslut
den 27 november 1953.
Stockholm i Kommunikationsdepartementet
Ex officio:

20 10 0 20 40 60 80 100 120 140 160 180 200 M.

SKALA 1:2000.

STADSINGENIÖRSKONTORET
I HÄLSINGBORG: ARKIVET
3375

För publicering godkänd i Rikets Allm. Kartverk d. 18/9 1953.

Av kartverkskommissionen godkänd för spridning den 25/9 1953.