




BJ Markbyggnads AB
Lingatan 22
811 32 Sandviken
Tel. 026-27 56 00

FÖRKLARINGAR:

- AVSER BEF. VÄGGAR
- AVSER NYA VÄGGAR
- AVSER VÄGG I LÄGST BRANDKLASS EI30

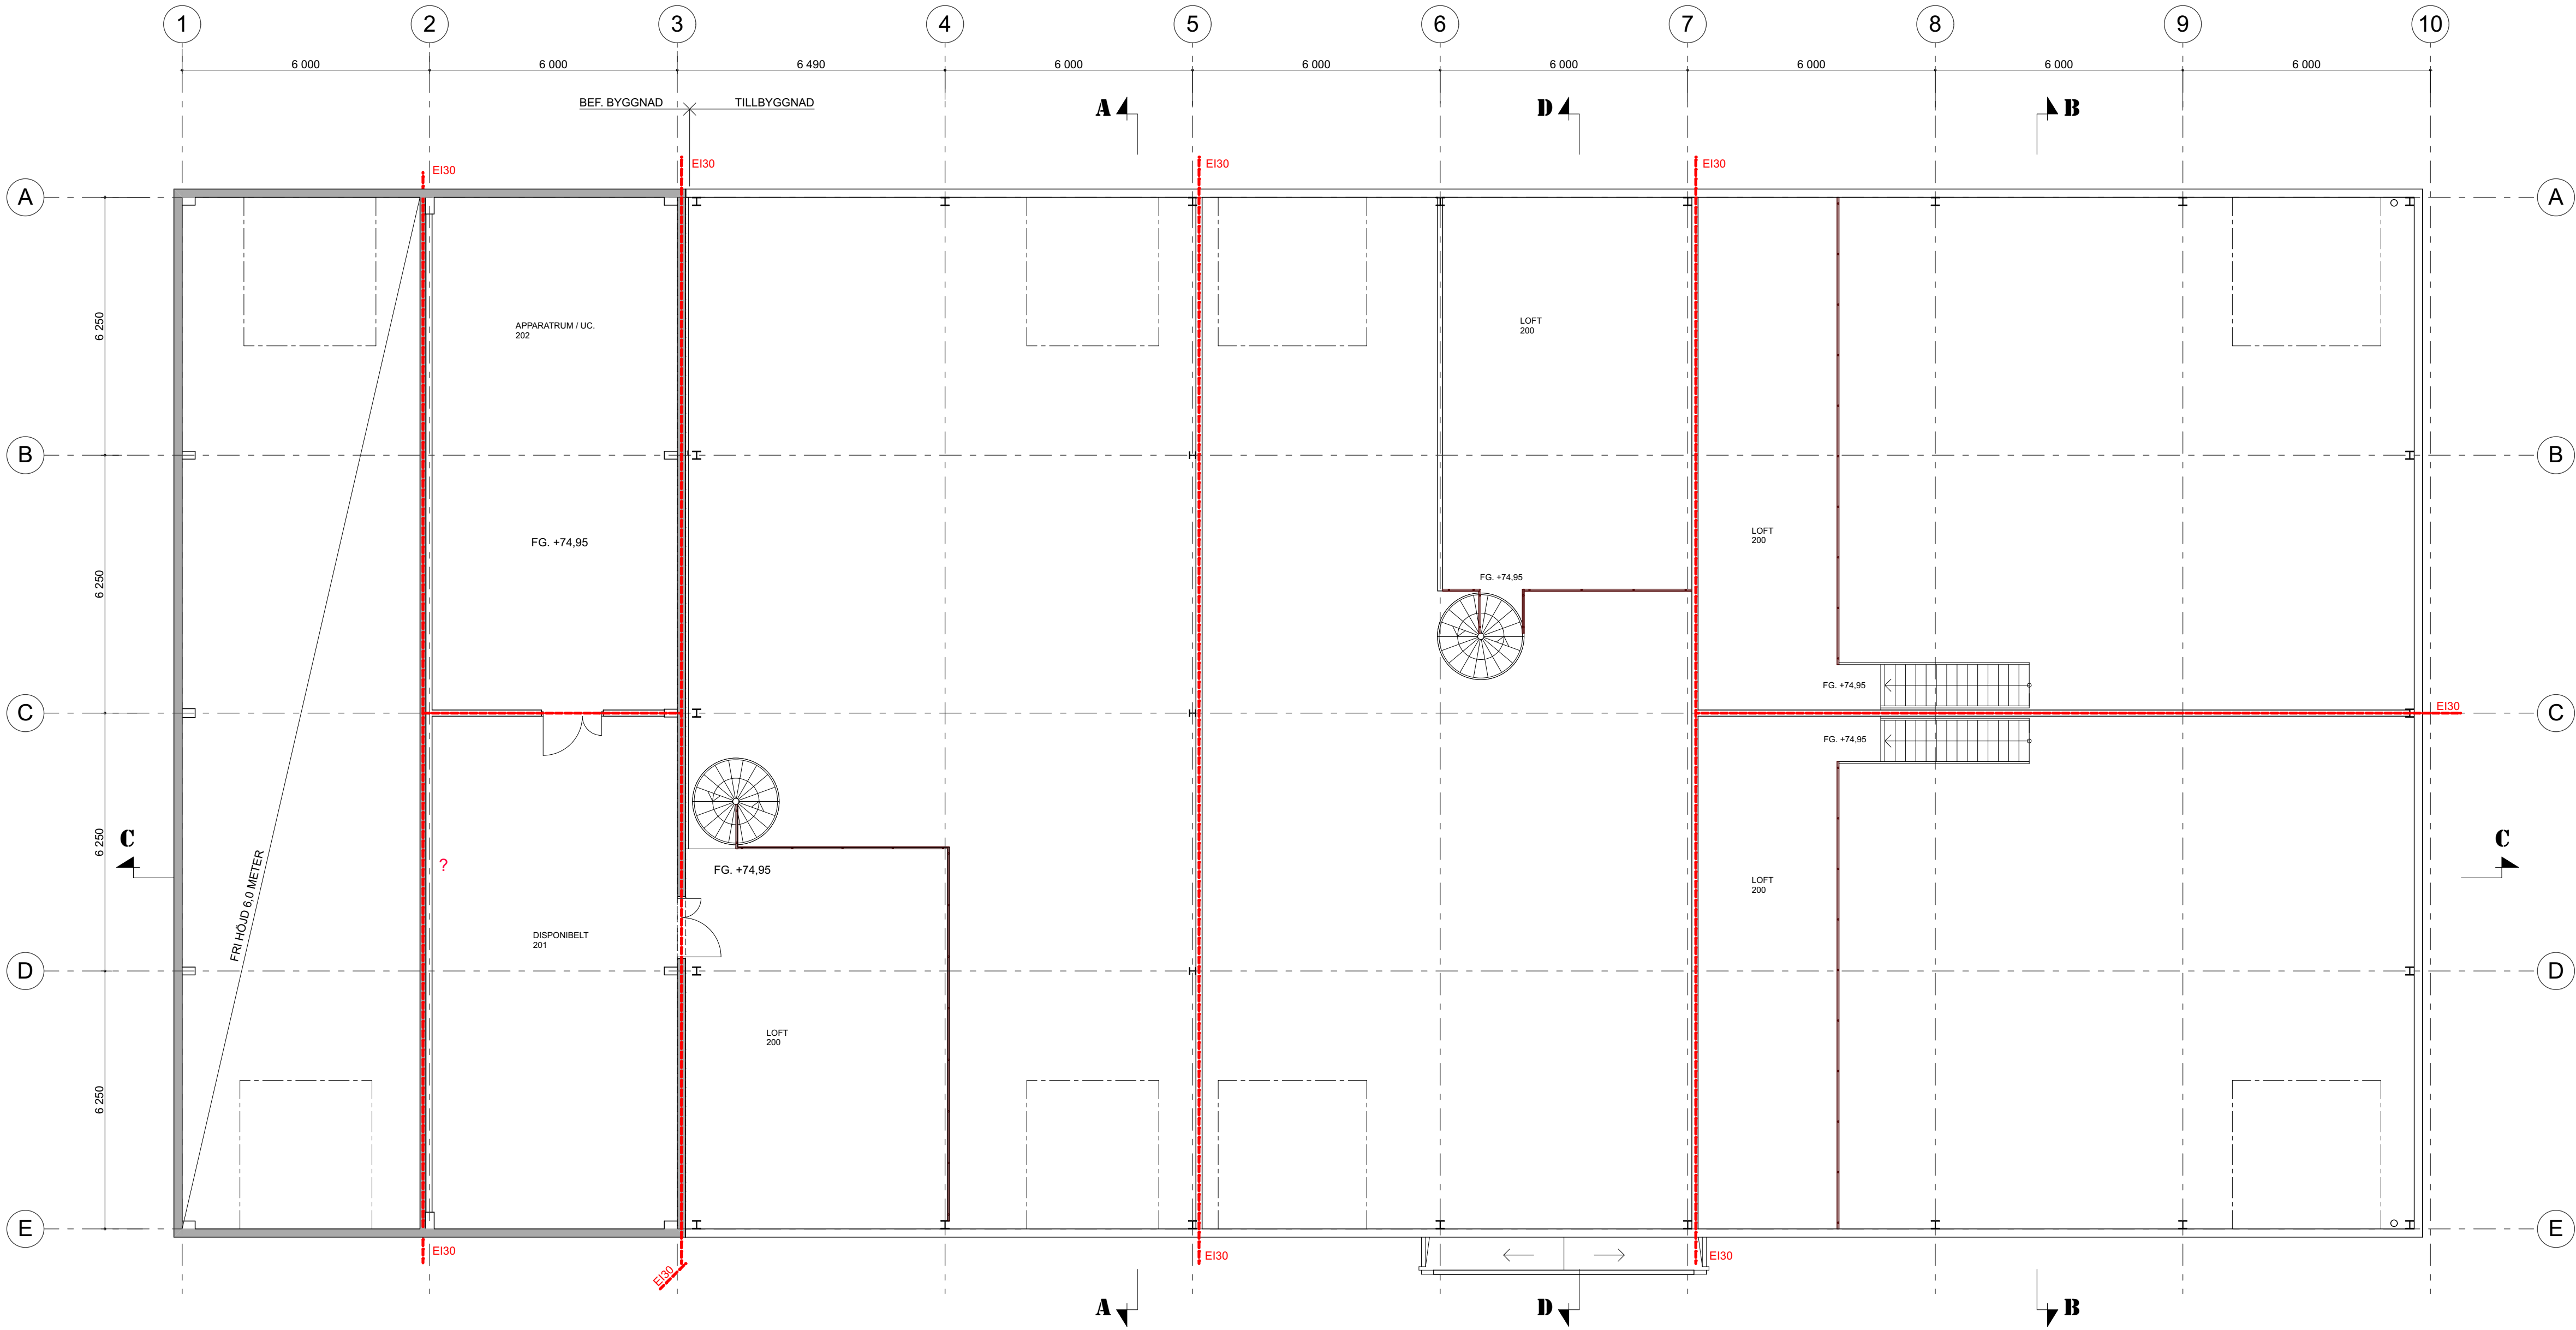

PLAN 2
SKALA 1:100 / A1

FÄRDIGBYGGT

BET	ANT	ÄNDRING AVSER	DATUM	Sign.		
GRANSKNINGSHANDLING						
Kv. BJÖRNBÄRET						
SANARK SANDVIKENS ARKITEKTKONTOR AB OLSBÖVÄGEN 22 81194 SANDVIKEN 070-3986894						
BYGG- HERR	BJ Markbyggnads AB					
A	SANDVIKENS ARKITEKTKONTOR AB					
K	FT Byggtleknik AB					
VS	VVESS System AB					
Vent	MILEN Ventilation AB					
E	BJ Markbyggnads AB					
M	BJ Markbyggnads AB					
UPPDRA NR	23 08 03	RITAD AV H.W.	HANDLÄGGARE H. WIKSTRÖM			
DATUM	2023.12.07	ANSVARIG H. WIKSTRÖM				
NYPRODUKTION AV LOKALER FÖR SMÅFÖRETAG						
PLAN 2						
SKALA A1	1:100 / A1	NUMMER	A1:3F			
		BET				