


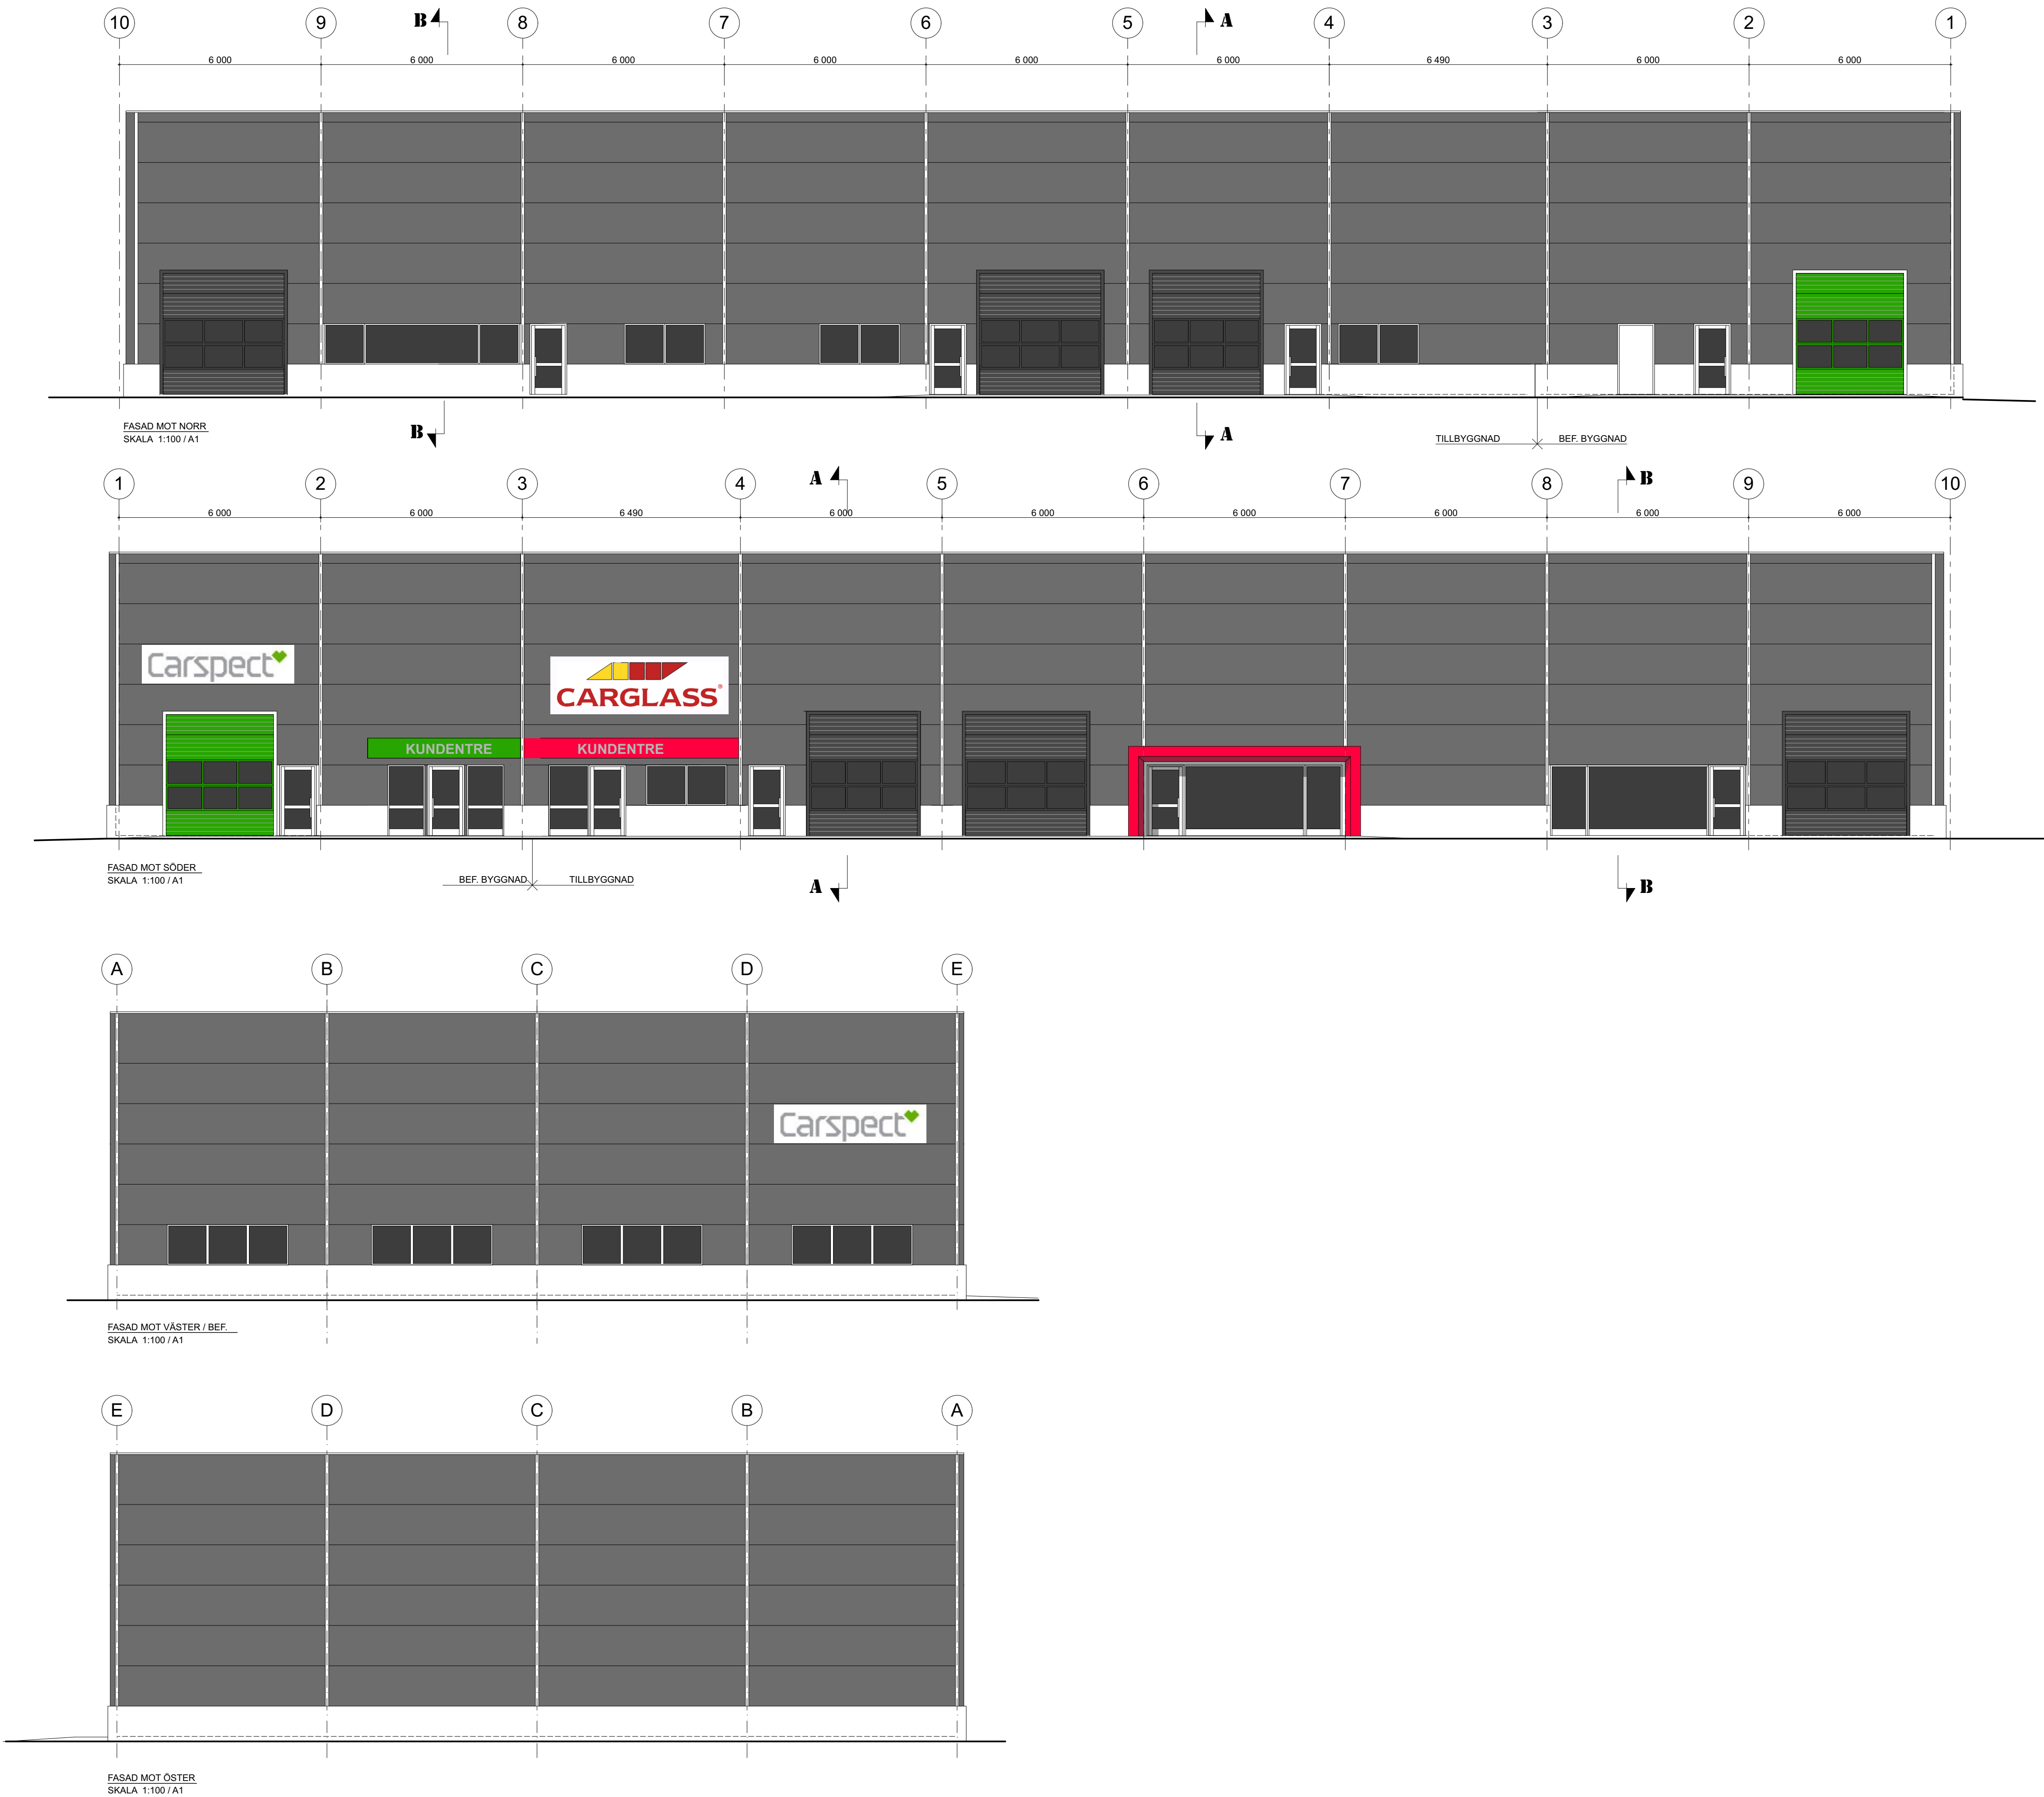

BJ Markbyggnads AB
Linggatan 22
811 32 Sandviken
Tel. 026-27 56 00



FÄRDIGBYGGT

BET	ANT	ÄNDRING AVSER	DATUM	Sign.
GRANSKNINGSHANDLING				
Kv. BJÖRNBÄRET				
SANARK SANDVIKENS ARKITEKTKONTOR AB OLSBÖVÄGEN 22 81194 SANDVIKEN 070-3986894				
BYGG- HERR	BJ Markbyggnads AB			
A	SANDVIKENS ARKITEKTKONTOR AB			
K	FT Byggt teknik AB			
VS	VVESS System AB			
Vent	MILEN Ventilation AB			
E	BJ Markbyggnads AB			
M	BJ Markbyggnads AB			
UPPDRAG NR	23 08 03	RITAD AV	H.W.	HANDLÄGGARE
DATUM	2023.12.07	ANSVARIG	H. WIKSTRÖM	H. WIKSTRÖM
NYPRODUKTION AV LOKALER FÖR SMÅFÖRETAG				
FASADER				
SKALA A1	1:100 / A1	NUMMER	A1:4F	
		BET		