


ALLA MÅTT I MODULMÅTT (M),
ELLER I MM OM EJ ANNAT ANGES.

- FÖREKOMMANDE VÄGGTYPER:
VÄGGTYPER ENLIGT NEDAN.

DÄR VÄGG KRÄVER UPPHÄNGNINGSMÖJLIGHET SÄTTS
KORTLINGAR LOKALT MELLAN STÅENDE REGLAR.

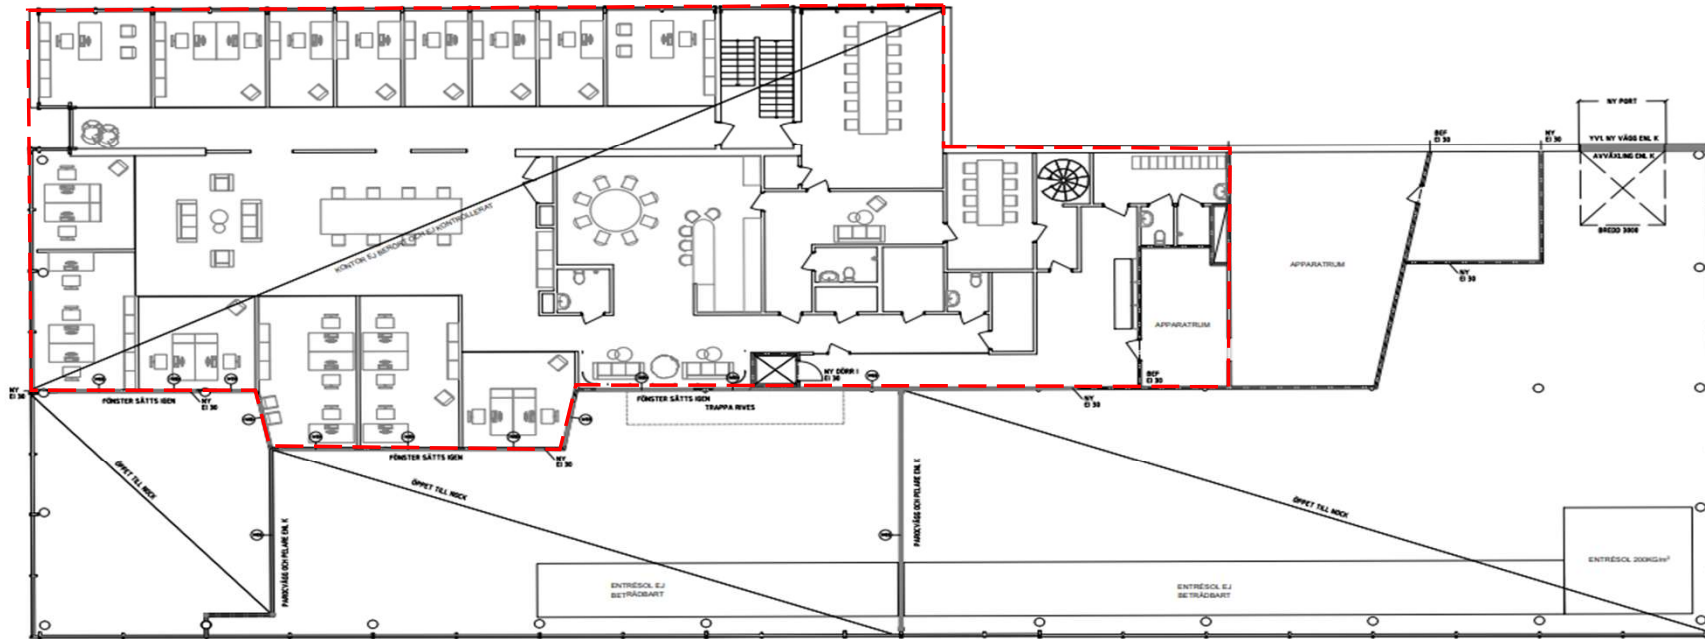

 IV11 - 120MM 35dB 2 x GIPSSKIVA (NORMAL) 70MM STÅLREGL ALT TRÄREGL STANDARDSEKNOR 2 x GIPSSKIVA (NORMAL)	 IV12 - 120MM 44dB 2 x GIPSSKIVA (NORMAL) 70MM XR-REGL OCH AKUSTIKSKENA I TAK/GOLV MED MINERALULLREMSA 2 x GIPSSKIVA (NORMAL)	 IV13 - 120MM 46dB 2 x GIPSSKIVA (NORMAL) 70MM XR-REGL OCH AKUSTIKSKENA I TAK/GOLV MED TÖMM MINERALULL 2 x GIPSSKIVA (NORMAL)	 IV16 - 120MM VÄTRUMSVÄGG 2 x GIPSSKIVA (VÄTRUMSVÄGG) MOT DUSCH 70MM STÅLREGL STANDARDSEKNOR 2 x GIPSSKIVA (VÄTRUMSVÄGG) MOT DUSCH	 IV19 ENKLT K-HANDLING	 Y11 - 330MM YTTERVÄGG LK BEZ. 18 SNUSPLÅT 45 45x45 STÄNDE LÅKT 600C 45 UTEGPS 9 TRÄREGLAR M 220MM MINERALULL 650C 0,2 PLASTFOLIE 39 30x30 HÅRD GPS
---	---	---	--	---	---

A horizontal number line with arrows at both ends. It is labeled '0' at the left end and '10' at the right end. There are 10 equal intervals between 0 and 10, marked by tick marks.



A-40_1-1100

A-40_1-1100