



BOTTENPLAN DEL B


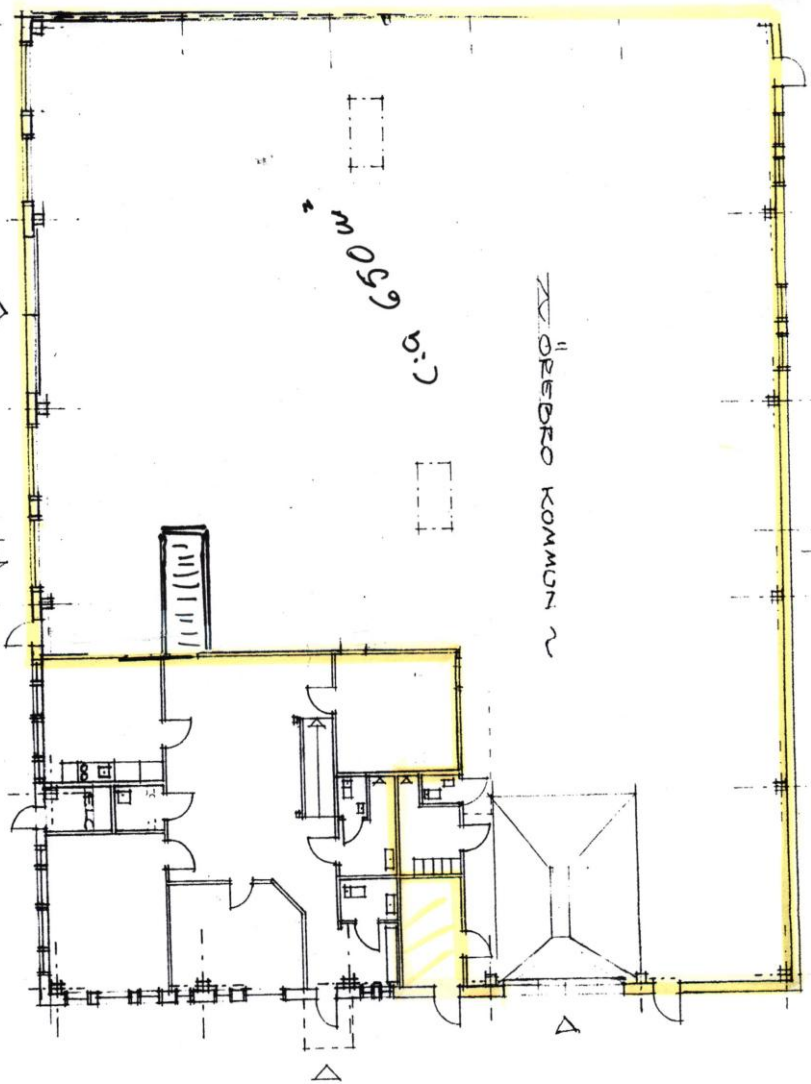




Bil. 1

ÖVERPLAN DEL B

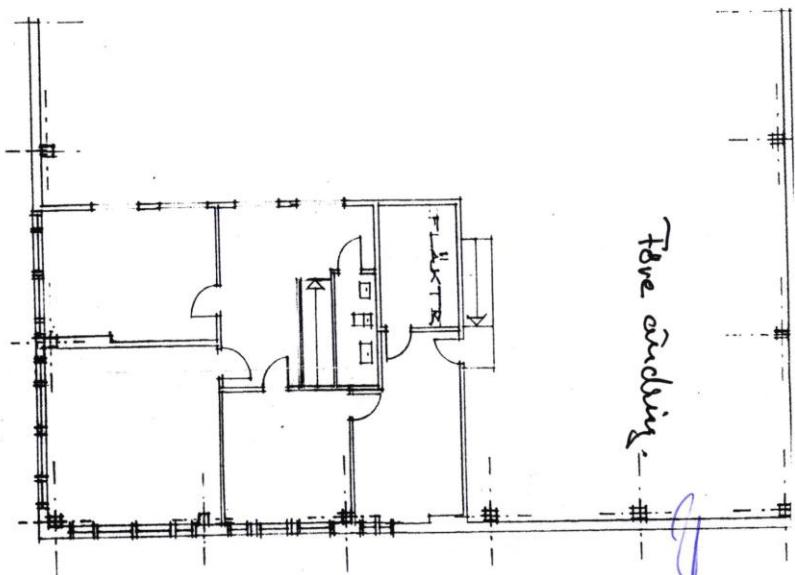

Före ändring

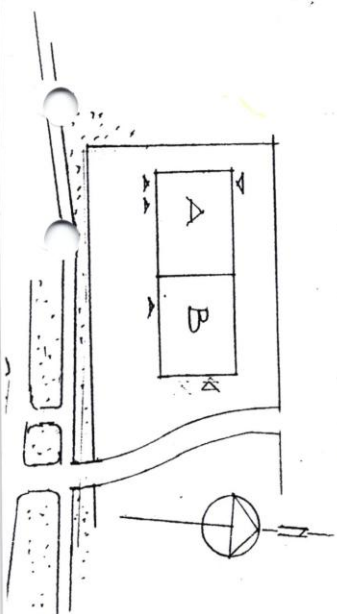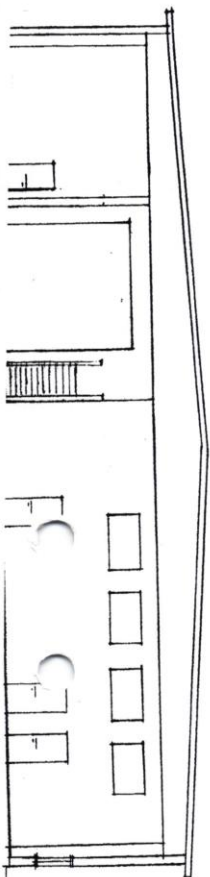

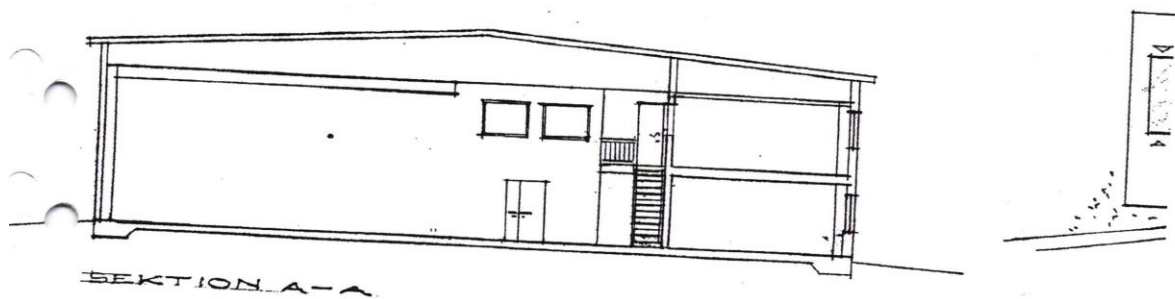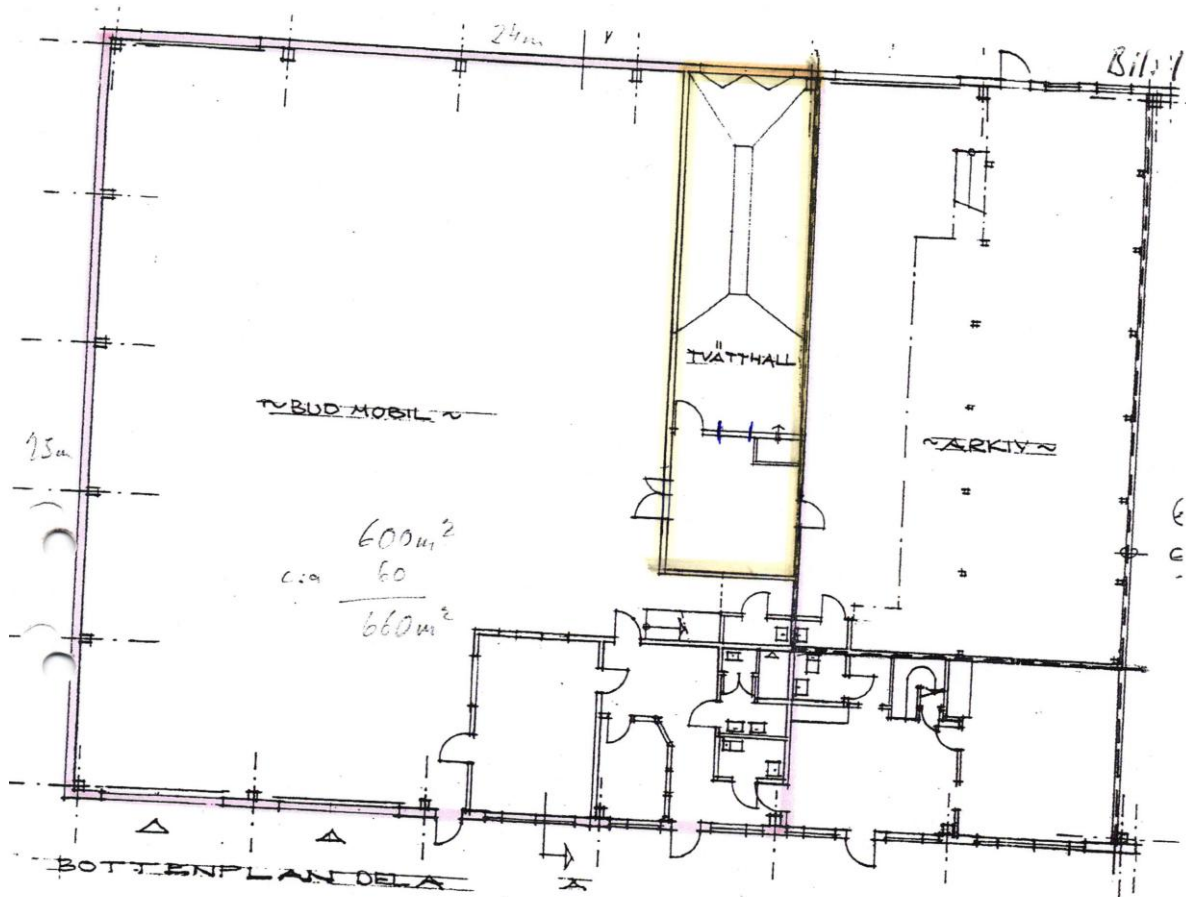

P