

ANPASSAD
YTSKISS

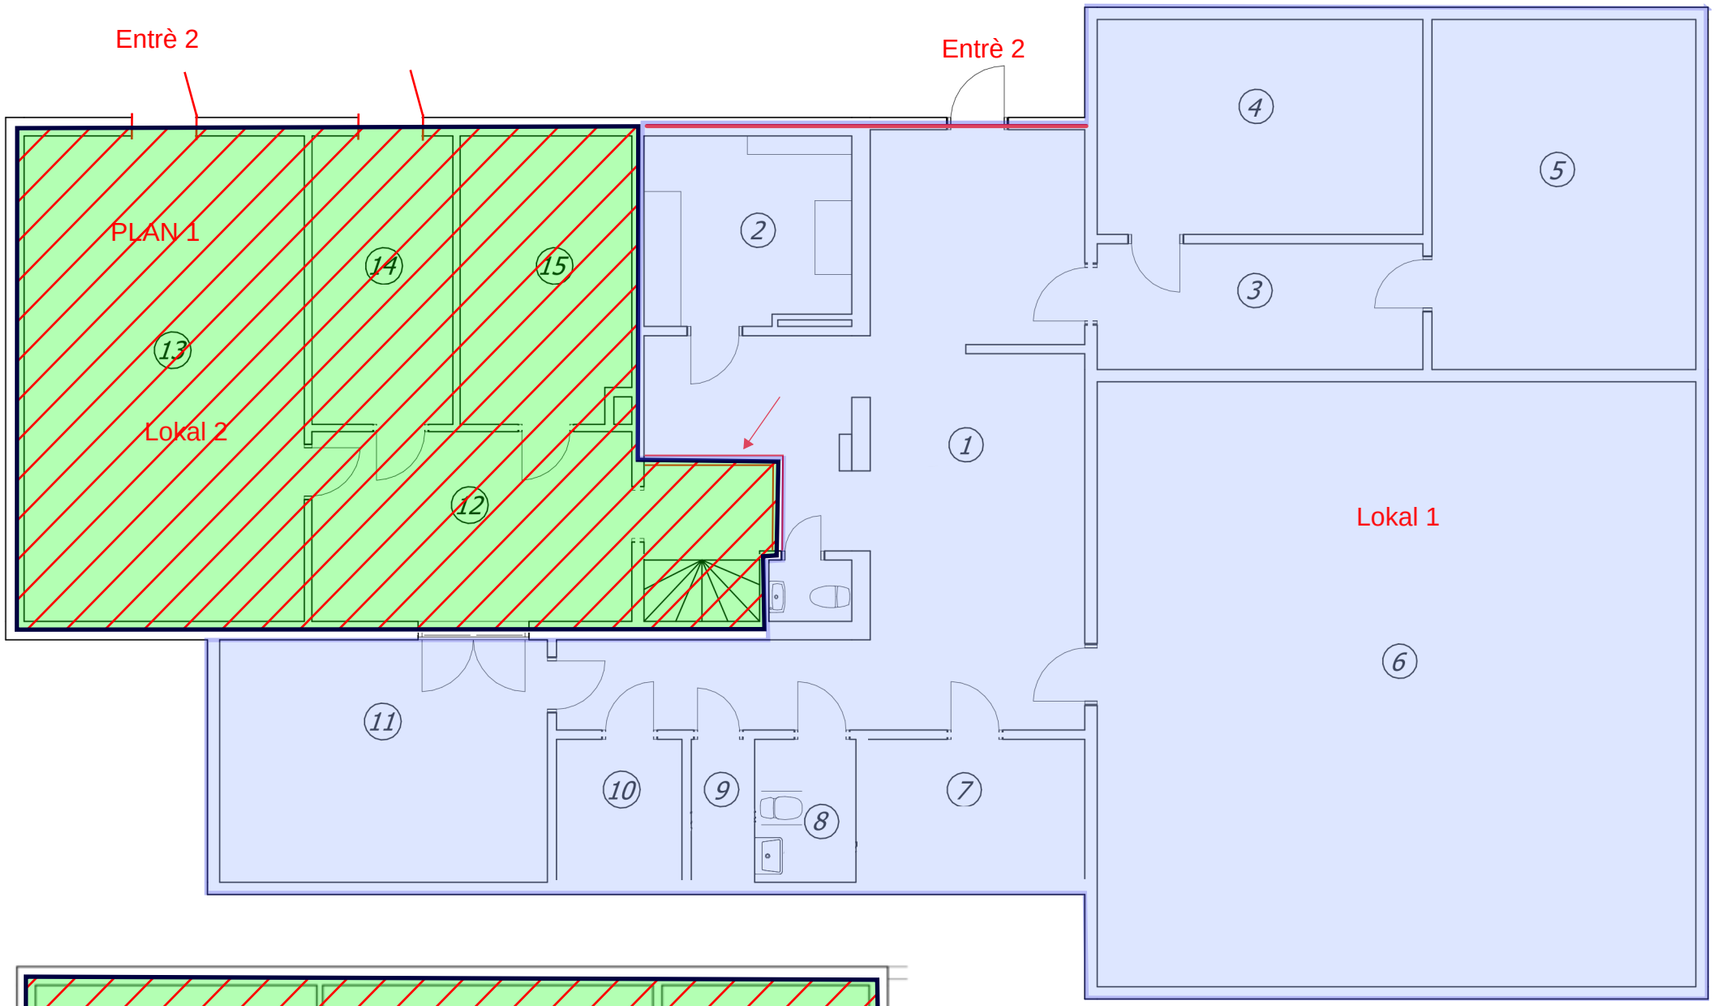

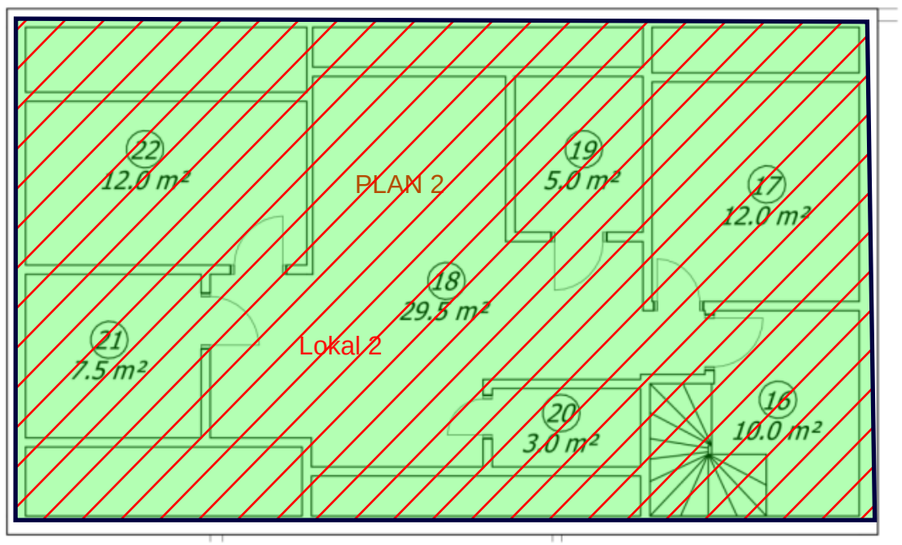

Lokal 1:
LOA Plan 1: 84 kvm
LOA Plan 2: 80 kvm

Lokal 2:
LOA plan 1: 265 kvm

Utvändigt förråd:
LOA: 8 kvm

Total LOA: 437 kvm

0 1 2 3 4 5m
1:100

BILAGA 3

Plan
ELIMSBORG 1
Botkyrka Kommun

SKALA 1 : 100

KOD/TYP/POS	RITNINGSNUMMER	ÄNDR BET

2022-03-08 10:46:33 E:\Revit Projekt\VÅR 2022\Vuxenskolan Botkyrka.rvt