


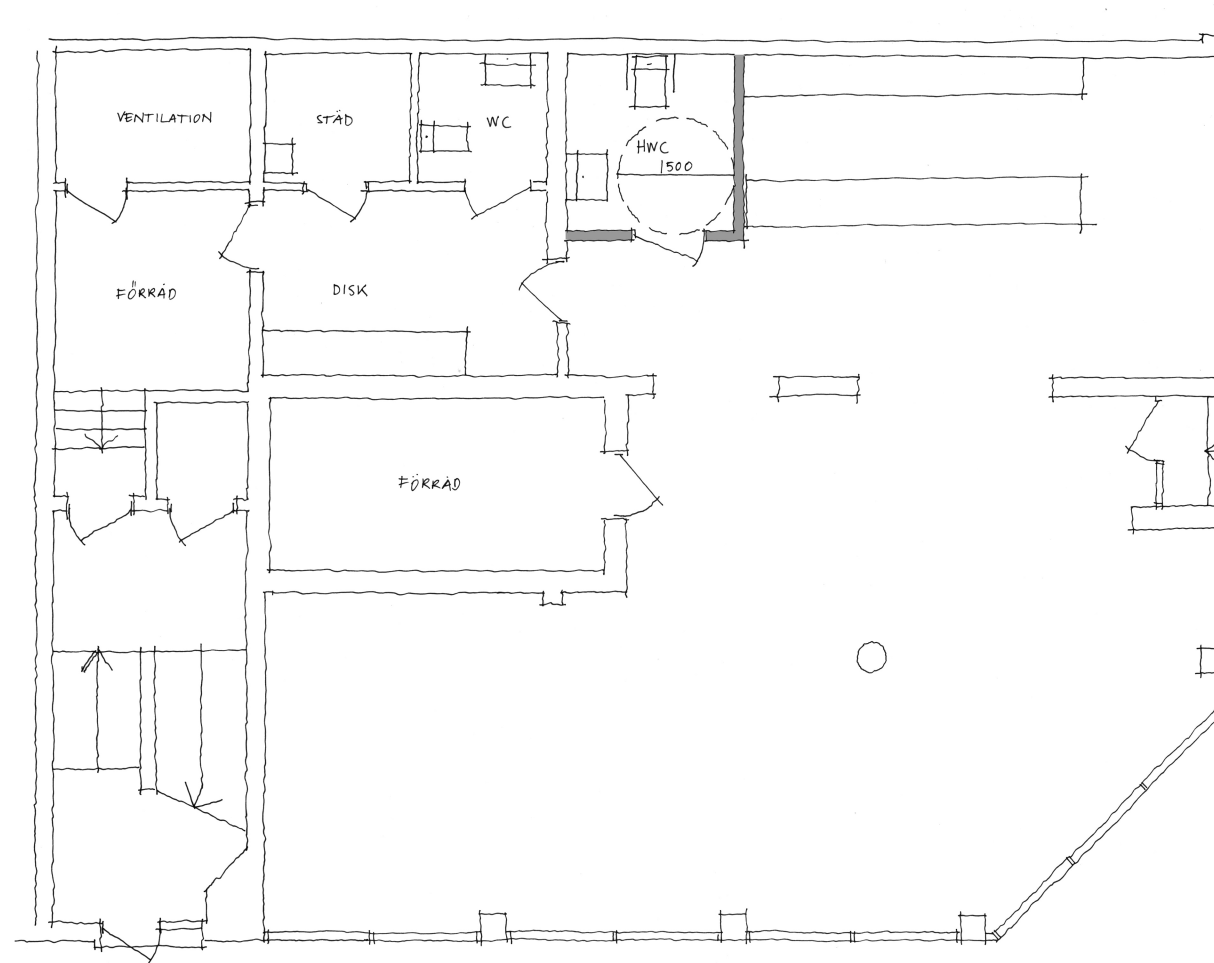

S:T SIGFRIDSGATAN

JÄRNVÄGSGATAN

**ARKO
FORM**

Weronica Darius
070-2117828

Datum	200709	KRONHJORTEN 4
Ny handikaptoalett/kundtoalett		
Skala	1:100	Sign