


FÖRKLARINGAR:

- TD1 = PET-TKT 12/10 RENSB
- TD2 = PET-TKR 25/20 "
- TD3 = PET-TKR 16/20 "
- TD4 = CKT-100 "
- FD3 = PET-FKR 25/20 "
- FD1 = KSO-125 "
- FD2 = KSO-160 "
- FD3 = PEF-FKR 25/20 "
- LD1 = LUDFÄLLA 500-1200 "
- LD2 = LUDFÄLLA 200-900 "
- EB1 = ELBÄTTERI 6 KW
- LK1 = KYLBÄTTERI
- TA/FA1 = GOLD-3
- ÖD1 = ÖLS 55
- ÖD2 = ÖLS 80
- SP2 = INJUSTERSSPÄLL + MÄT
- FD4 = BRANDVENTIL 100 MM
- ALLA KANALER SOM ÄR KOPPLADE TILL KYLA ISOLERAS 60MM RW + LAMELLEFOLIE MATTA 20 MM. ÖVRIGA ISOLERAS 70 MM RW.
- FD4 BEF SPISKÅPA
- TH1 = KOMMUNV ELL LIKNANDE
- TM = ÖPPNAR FORCERINGSSPÄLL ST11 PÅ INSTÄLLD TID (EE)
- EINKOPPLING AV AGGREGAT (EE)

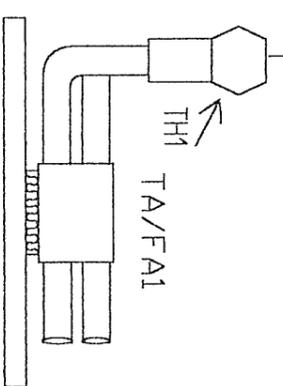

FD5 BRANDVENTIL
 KA1 KYLAGGREGAT TILL KONTOR
 KA2 LK2 KYLA TILL BUTIK
 KA3 LK3 KYLA TILL BUTIK
 SP1 FORCERINGSSPÄLL
 MED MOTOR KM 220

RELATION 951031

VARBERGS PLÅT & VENT AB	KONFAC I VARBERG
19950215	V57:1