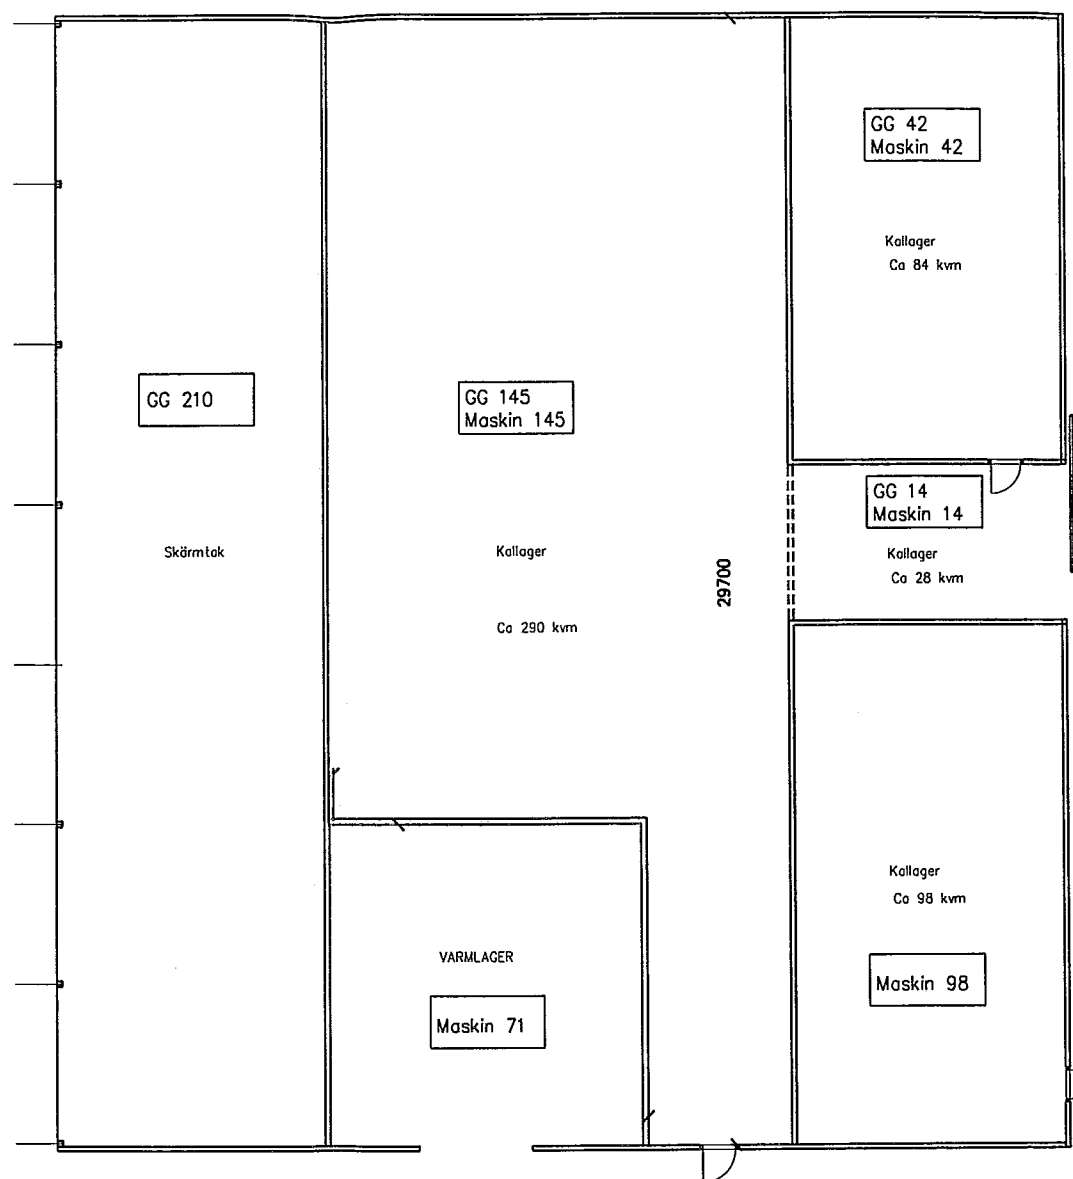


REG. ANT.	REGISTRERINGEN	AVSER	SIGN.	DATUM
-----------	----------------	-------	-------	-------

SVENSKA LANTMÄNNEN
FASTIGHETSAVDDELNINGEN
745 84 ENKÖPING
TEL 0171-267 40
FAX 0171-266 34

UTFÖRD KONSTRUERAD GRANSKAD AV ARBETSHUMMER
SVEN-INGE STIDELIUS

ENKÖPING 2004-10-04

KV KALKONEN, HEMSE

Kallager/Spolplats

Plan

SKALA A1=1:100
A3=1:200


KOD TYP POS

INRINGSNUMMER


A 101

REG

10 6

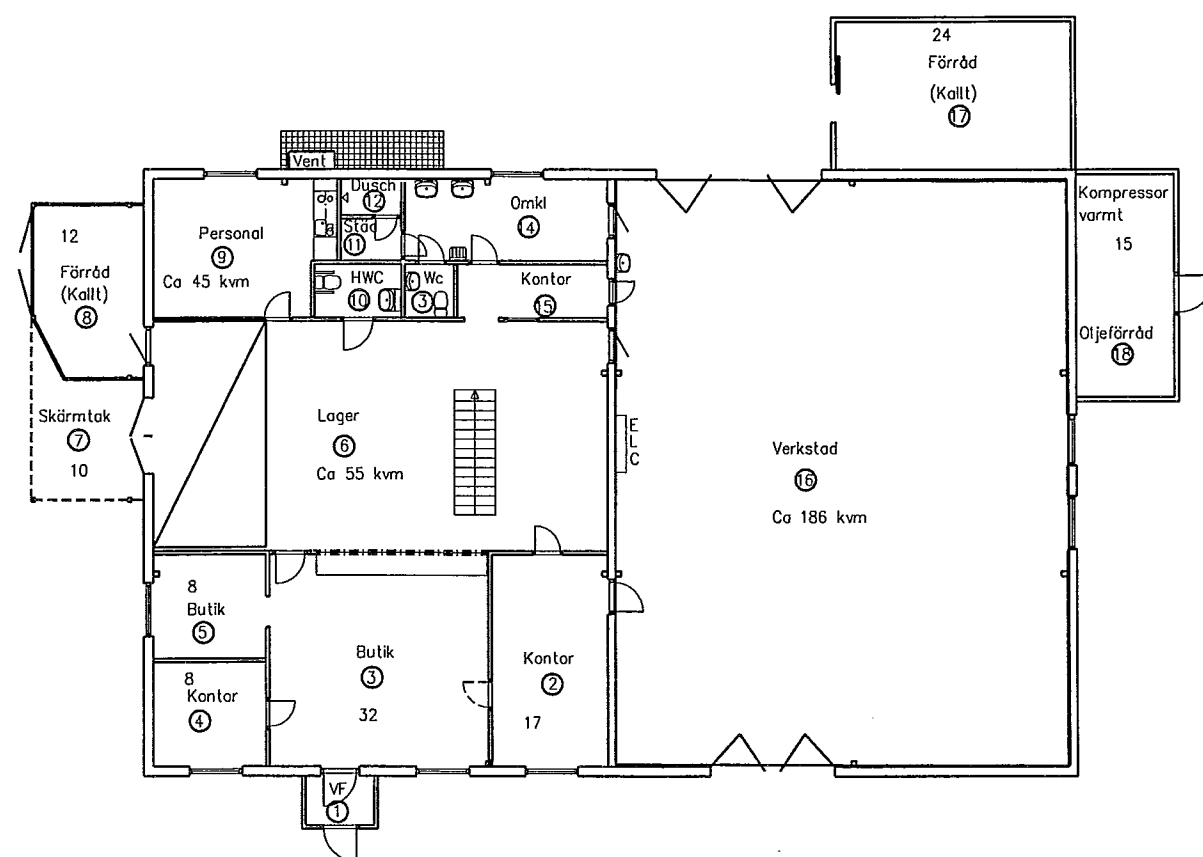


BOTTENPLAN

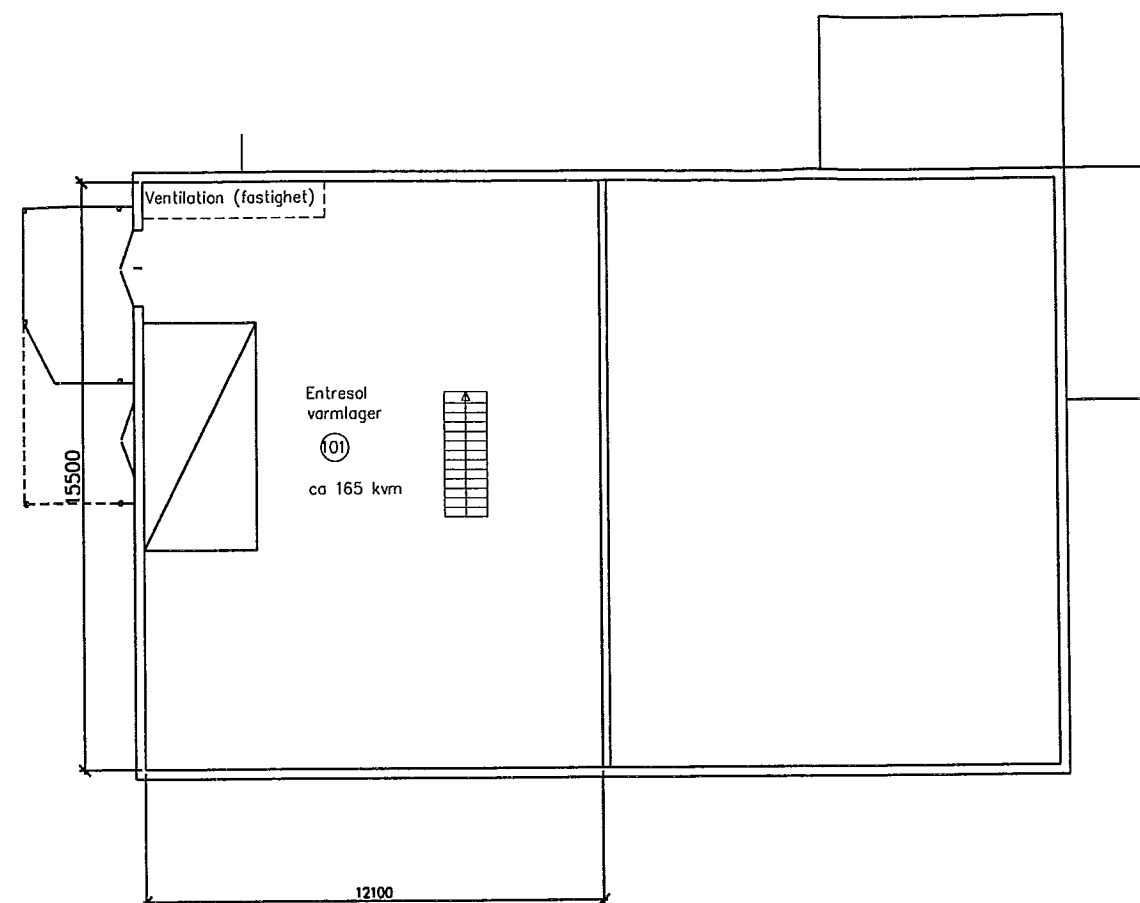

ENTRESOL

RELATIONSRTNING

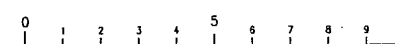

Svenska Lantmännen Ek. För.
Fastighetsdivisionen
745 84 ENKÖPING
TEL. 0171-266 00

RITAD KONSTRUERAD GRAFISKAD AV ARBETSNUMMER
Sven-Inge Stideliuss

Enköping 2005-09-22

KV KALKONEN 12, HEMSE
VERKSTADSBYGGNAD

PLANER

A1=1:100
SKALA A3=1:200

KOD TYP POS RITNINGNUMMER REG
A 101

REG. ANT. REGISTRERINGEN AVSER SIGN DATUM