


- BRANDSKYDD**
- BELYSTA SKYLTA ENLIGT ETNING.
 - MINST 2 LÖSA BRANSLÄCKARE MARKERADE MED SKYLT. (BS)
 - B13-Byggnad.
 - MAX PERSONANTAL 60pers.


- En brandcell.
- Effektiviserade skyltar.
- B13-Byggnad
- Släckare markeras.
- Personantal. (60pers)




MOT RIKSVÄG 41 (VÄRBERG-KINNA)
FASAD MOT NORDVÄST

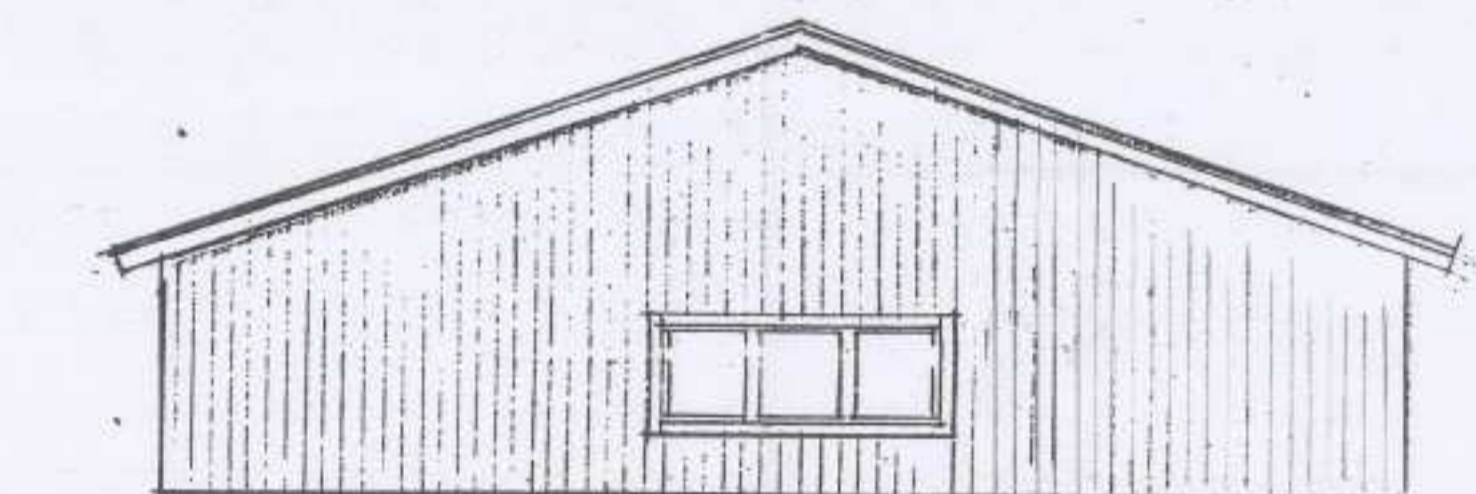

FASAD MOT SYDVÄST

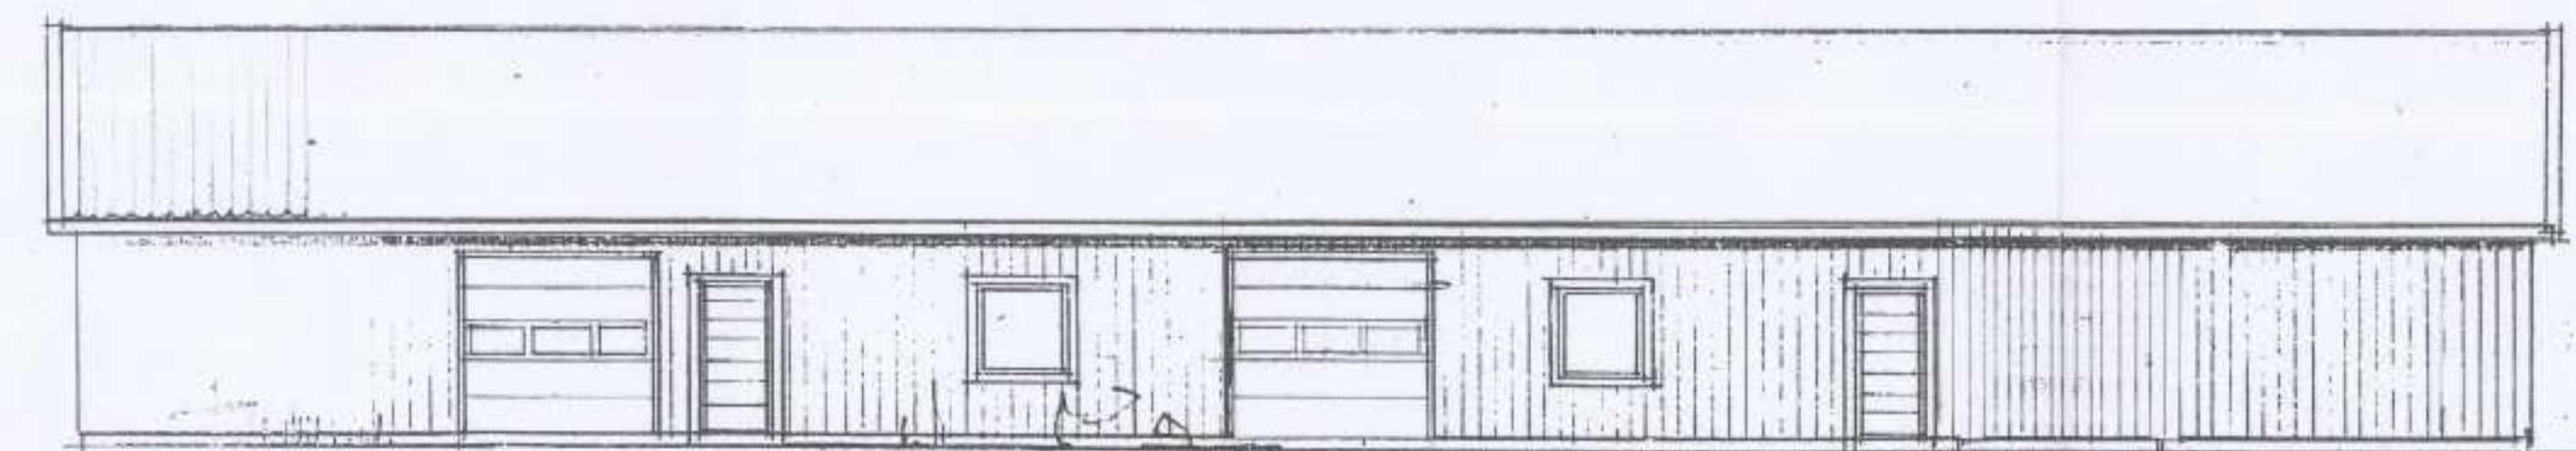

FASAD MOT SYDÖST

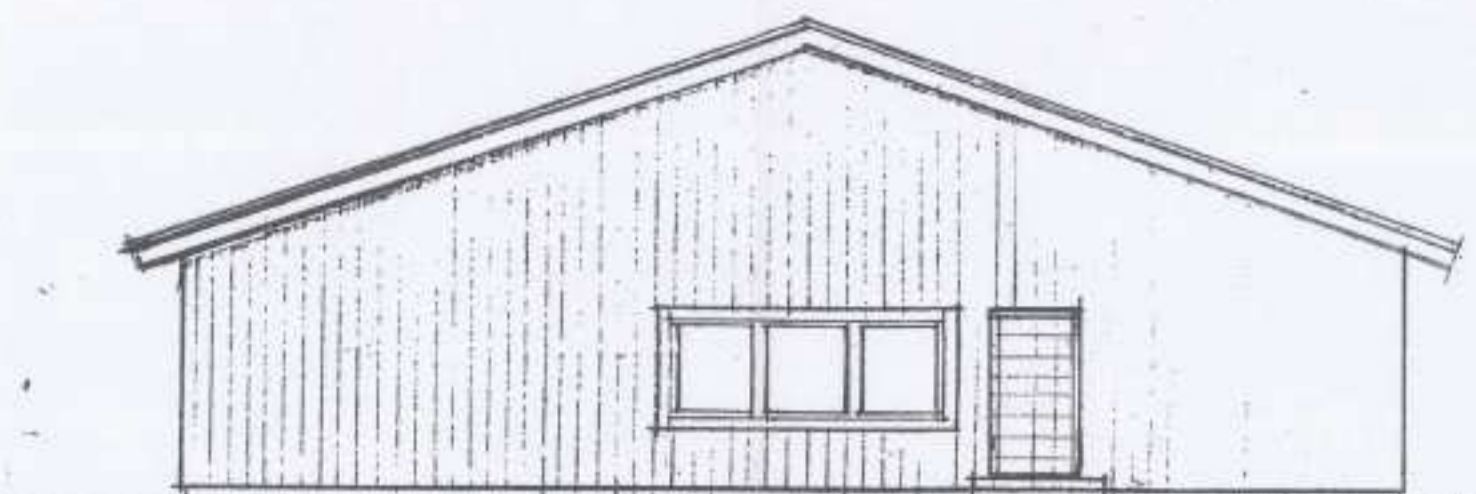

FASAD MOT NORDÖST

D 20 000128

Granskad 08.01.27
RÄDDNINGSNÄMNDEN
07

MARKS KOMMUN
Stadsarkitektkontoret
2000-01-17
Dir. 2000/21 237

5 025175

MARKS K/N HORREO
SÖBY 3:54
OMBYGGNAD AV INDUSTRI/LAGER

HORREO 2000-01-15