


Aktbil
BYGGNADSNÄMNDEN LUND

0020/11 2011-01-07

Tillhör byggnadsnämndens i Lund
Beslut


2011-02-01

har byggnadsnämnden i Lund lämnat
lov enligt denna fastställda handling
på sätt som beslutet utvisar.

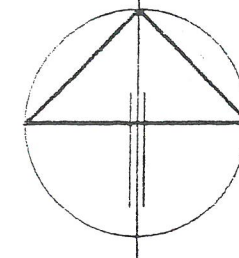

BL 809 119 96
Tillhör byggnadsnämndens i Lund
beslut 1996-10-27 §

GRUNDARBETEN FÅR EJ UTFÖRAS EFTER DENNA RITNING

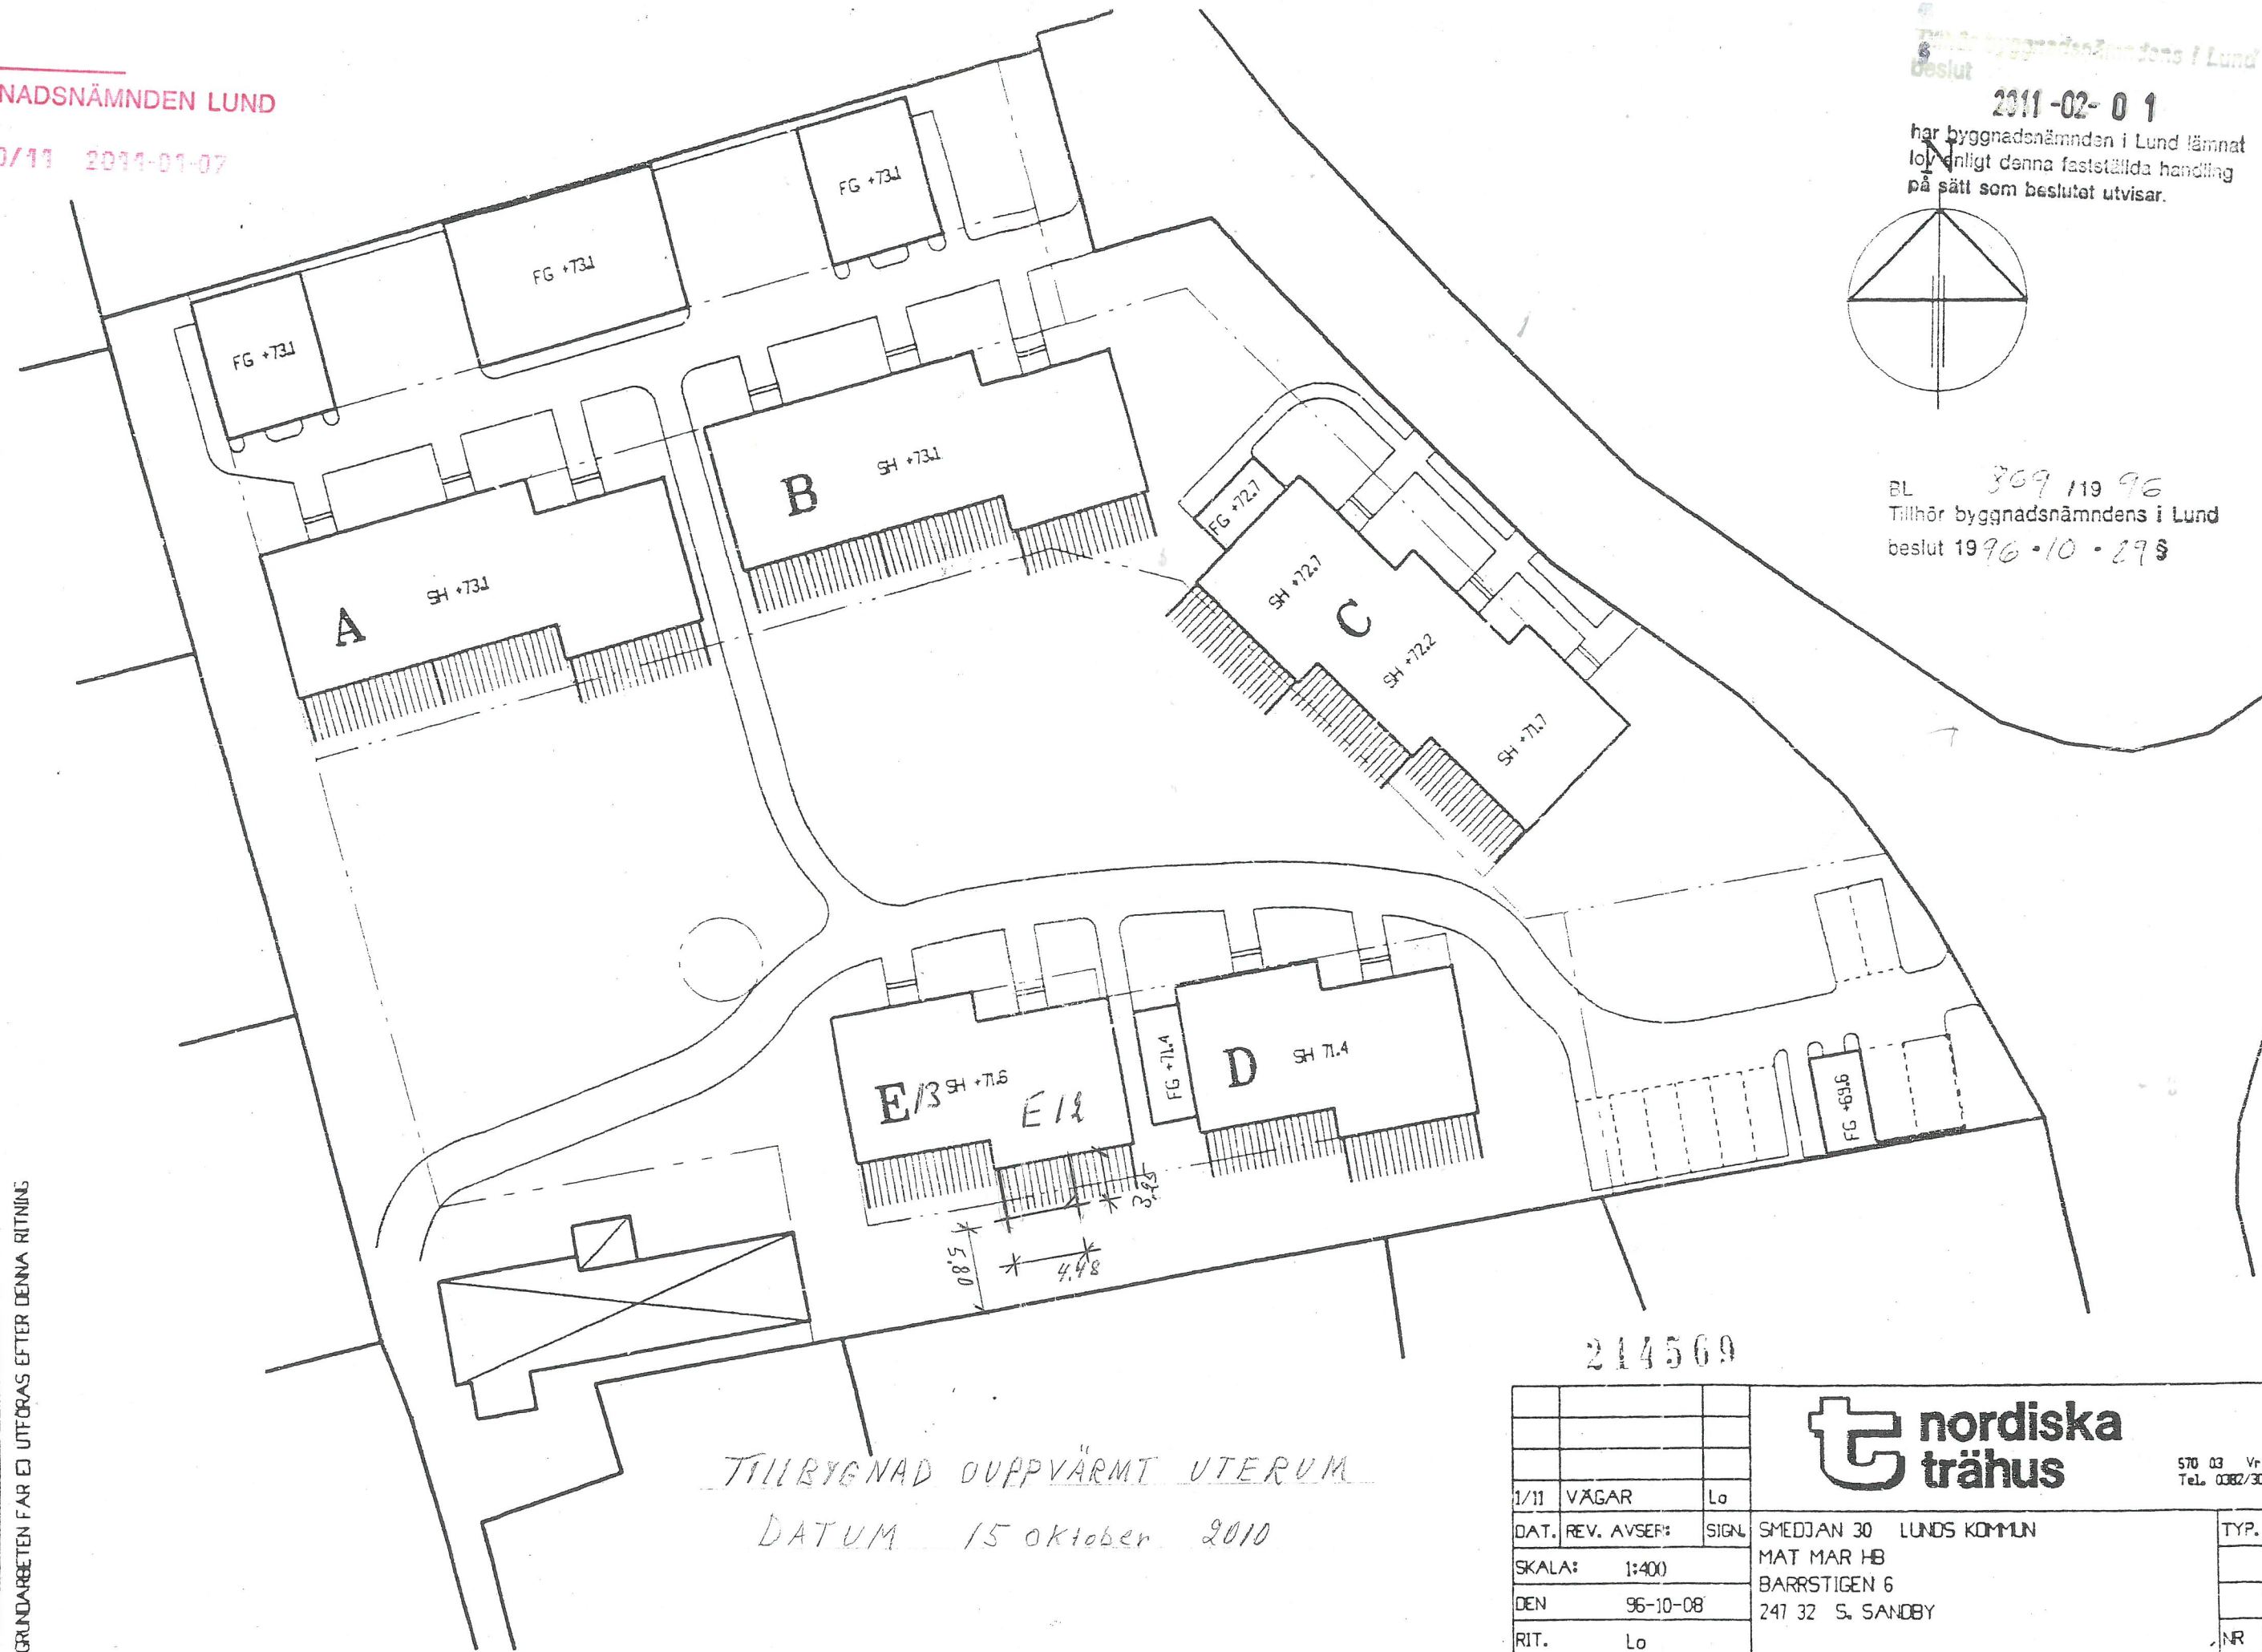

TILLBYGNAD OUPPVÄRMT UTERUM

DATUM 15 oktober 2010

214569

			t nordiska trähus		570 03 Vr1c Tel. 0382/303
1/11	VÄGAR	Lo	SMEDJAN 30 LUNDS KOMMUN		TYP.
DAT.	REV.	AVSEF:	SIGN.	MAT MAR HB	
SKALA: 1:400			BARRSTIGEN 6		7
DEN 96-10-08			241 32 S. SANDBY		NR 1
RIT. Lo					