


BYGGNADSNÄMNDEN LUND

0020/11 2011-01-07

2011-02-01
har byggnadsnämnden i Lund lämnat
lov enligt denna fastställda handling
på sätt som beslutet utvisar.

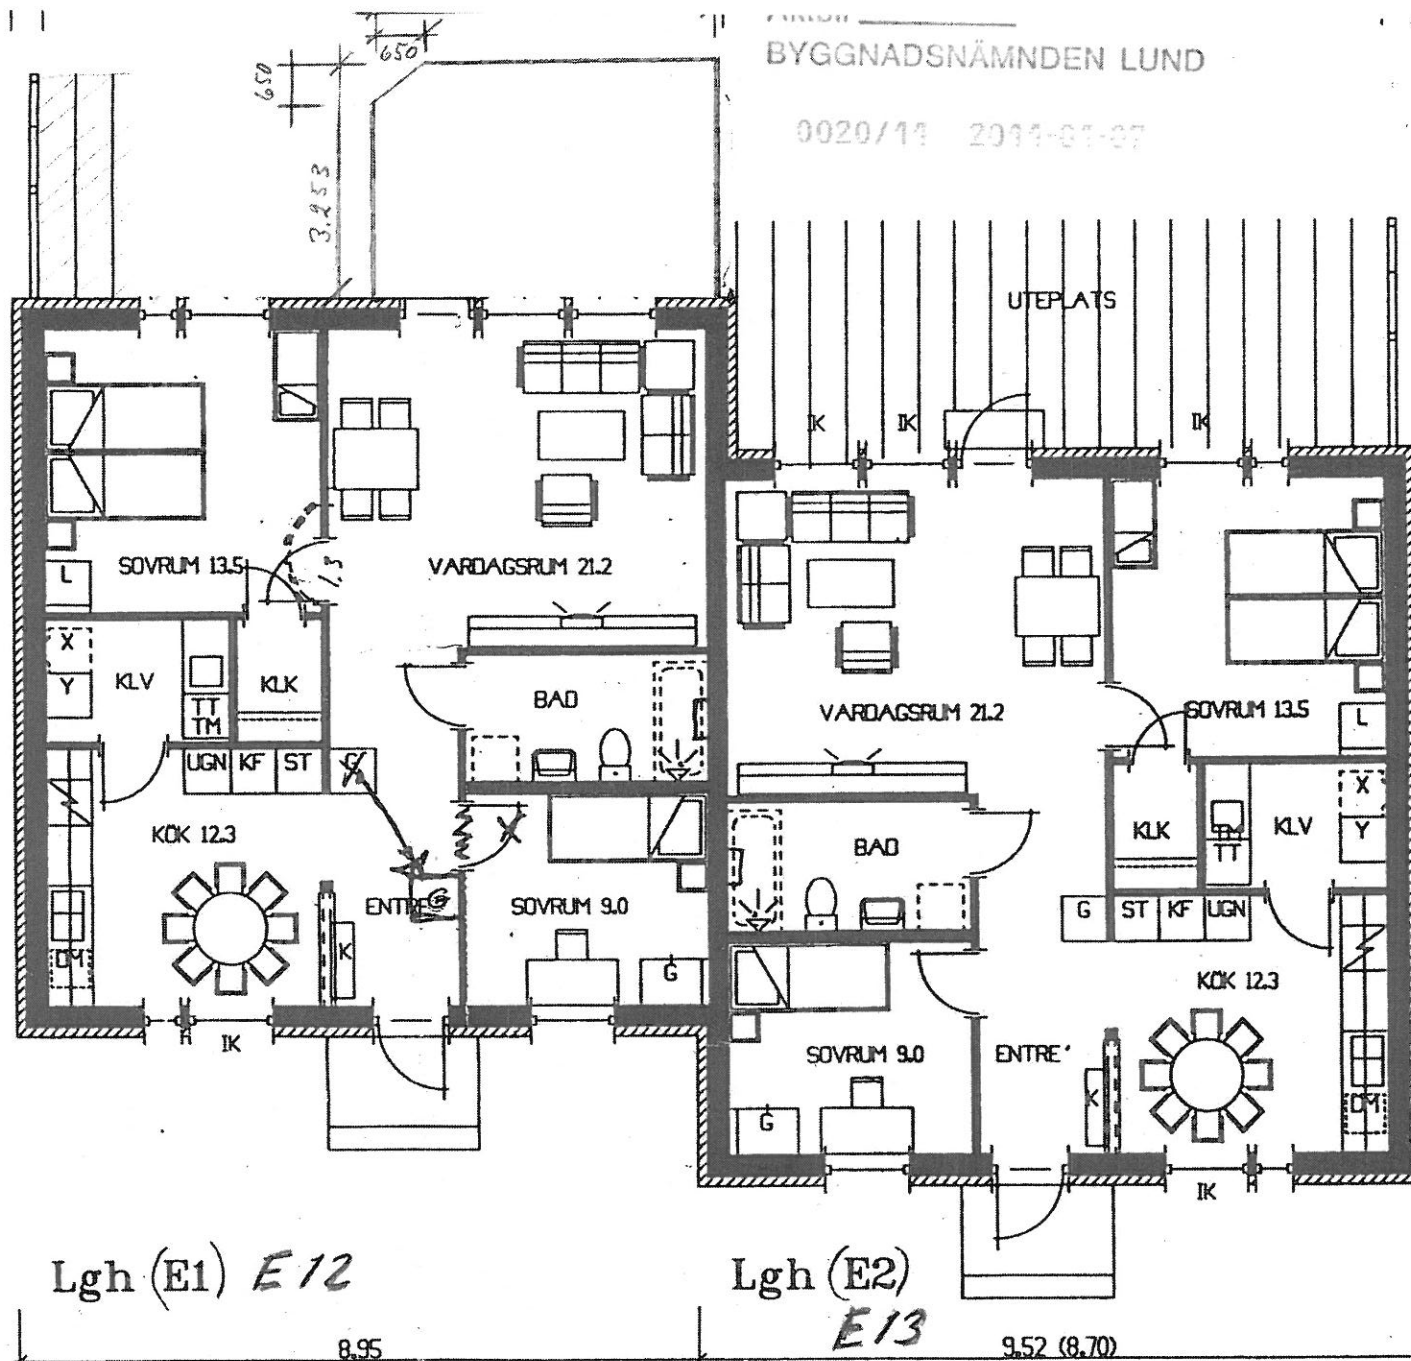

Bil. 3.
97.03.10
E12

ENTRE'VANING

FASTIGHET: SMEDJAN 30, DALBY DATUM 15 oktober 2010

TILBUD: VAD OUPPVÄRMT UTEPLATS

HUS