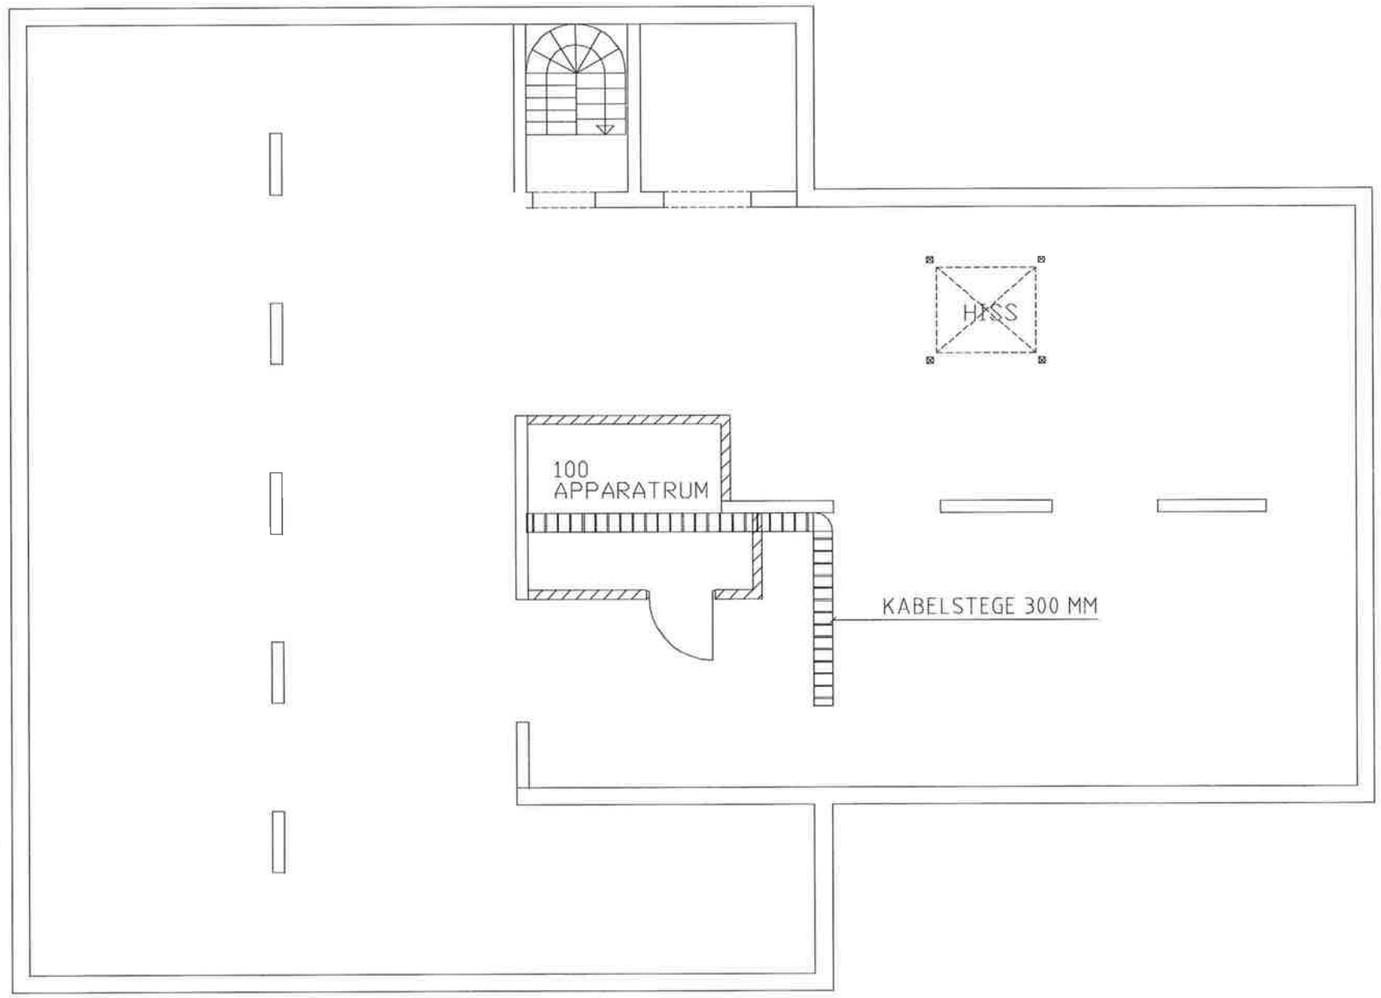


PLAN -1:100-

A		RELATIONSHANDLING	TPn	2006-10-16
REV	ANT	ÄNDRINGEN AVSER	SIGN	DATUM

RELATIONSHANDLING

KV KRISTALLEN 25, LULEÅ

ÄNDRING 2005

PROJEKTNUMMER: 40044

LULEBO

WSP SYSTEMS
SKEPPSBROGATAN 39
972 31 LULEÅ
Tel: 0920-23 83 00
Fax: 0920-23 83 84

WSP

UPPDRAG NR	RITAD AV	HANDLÄGGARE
10065679	KHn	Kurt Hansson
DATUM	ANSVARIG	
2005-09-01		

OMRÅDESKONTOR LULEBO - TUNASTIGEN

ÄNDRING 2005

KÄLLARPLAN - KANALISATION

SKALA	NUMMER	REV
1:100 (A3)	E60:1-01	A

XREF: 271 17, 10:37 L:\\40501\\10065679\\4_Cad\\E\\Relationshandl\\E60-1-01.dwg

2006 Okt 17, 10:37 L:\\40501\\10065679\\4_Cad\\E\\Relationshandl\\E60-1-01.dwg