
Ledig lokal plan 3

Ledig kontorslokal (350m²)

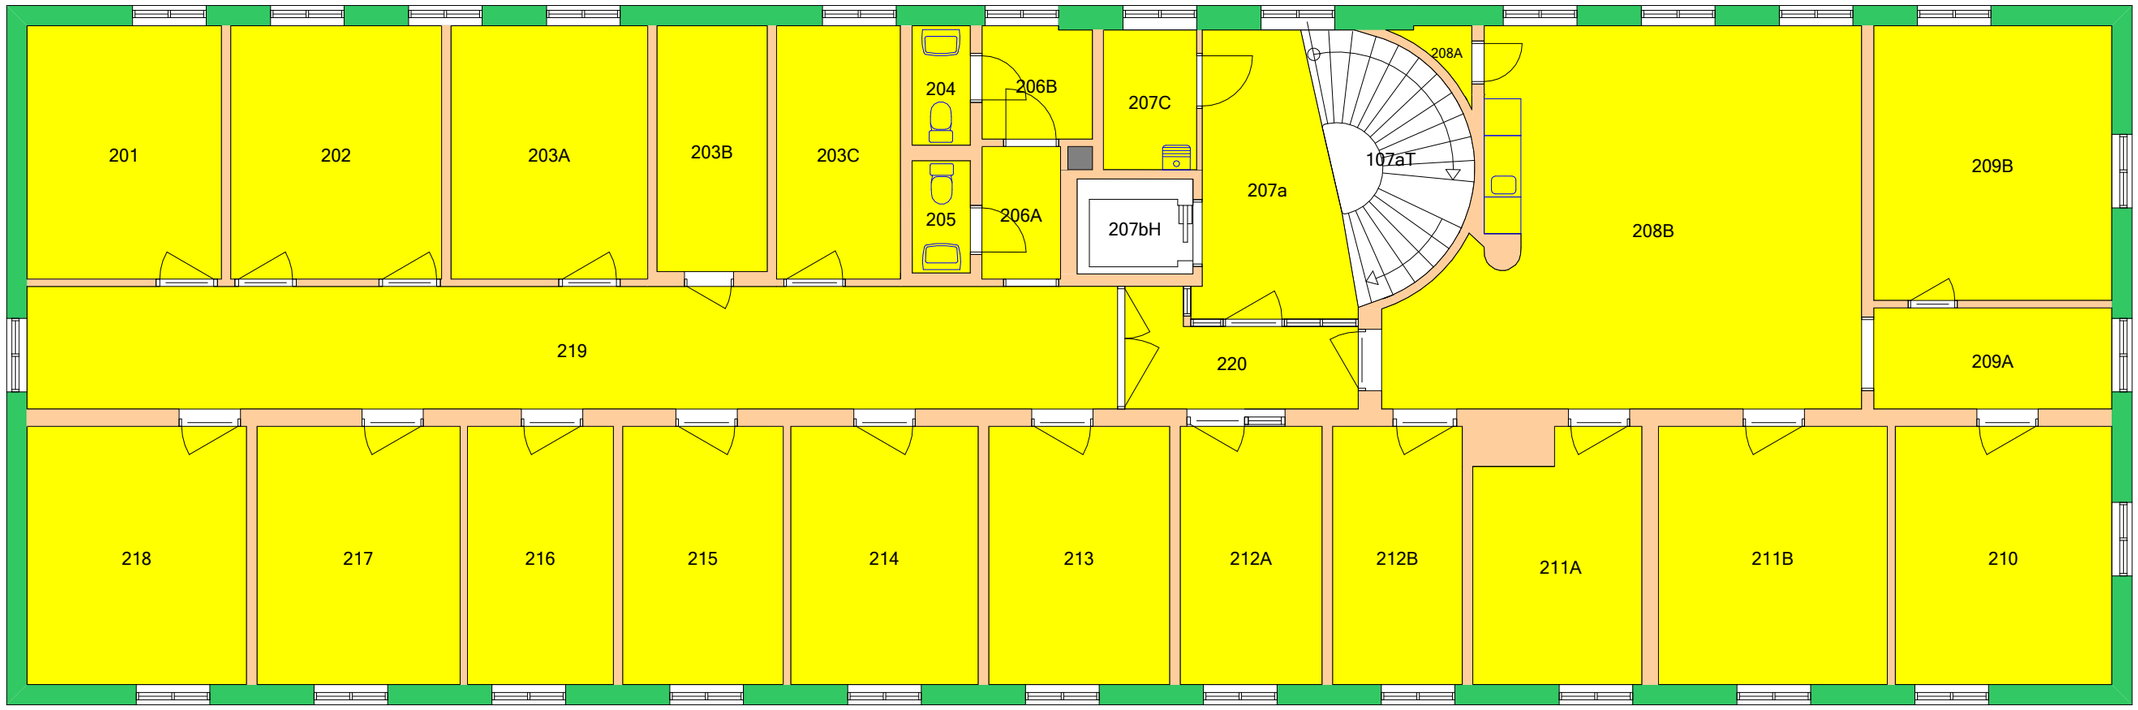

0 10,00 m

Space Manager Pythagoras AB

FÖRVALTNINGSHANDLING

STATENS FASTIGHETSVERK

FAST2_Hyresobjekt

LINKÖPINGS SLOTT

E001007

Landsstatshus

Plan: 03 Del: 1/1

Skala:	Datum:	Relationsritningsdatum:
1:100	2026-10	2009-11-03